



ROMÂNIA - JUDEȚUL TULCEA
CONSILIUL LOCAL AL MUNICIPIULUI TULCEA



HOTĂRÂREA NR. 216

privind modificarea suprafețelor de teren aferente unor străzi aparținând domeniul public al municipiului Tulcea, conform măsurătorilor topo cadastrale, în vederea înscrierii în cartea funciară

Consiliul Local al Municipiului Tulcea, județul Tulcea, întrunit în ședința ordinară, din data de 29 iulie 2021, legal constituită;

Examinând proiectul de hotărâre privind modificarea suprafețelor de teren aferente unor străzi aparținând domeniul public al municipiului Tulcea, conform măsurătorilor topo cadastrale, în vederea înscrierii în cartea funciară, proiect din inițiativa consilierului local George ȘINGHI;

Luând în discuție referatul de aprobare al consilierului local George ȘINGHI înregistrat sub nr. 26640/19.07.2021 și raportul nr. G 10294/19.07.2021 al Direcției Întreținere și Administrare Patrimoniu;

Reținând avizele comisiilor de specialitate ale Consiliului Local al Municipiului Tulcea;

Ținând seama de prevederile:

- Titlului VII - Cartea funciară, articolele 876, 877 din Legea nr. 287/2009 privind Codul civil, republicată, cu modificările și completările ulterioare;
- art. 41, alin. (5) și alin. (5¹) din Legea nr. 7/1996 a cadastrului și a publicității imobiliare, republicată, cu modificările și completările ulterioare,
- Hotărârii Guvernului nr.1360/2001 privind atestarea domeniului public al județului Tulcea, precum și al municipiului Tulcea, al orașelor și comunelor din județul Tulcea;
- Hotărârii Consiliului Local al Municipiului Tulcea nr. 133/30.10.2008 privind însușirea Inventarului bunurilor care aparțin domeniului public al municipiului Tulcea;
- Hotărârii Consiliului Local al Municipiului Tulcea nr. 59/25.02.2021 privind actualizarea Inventarului bunurilor care aparțin domeniului public al municipiului Tulcea;
- Ghidului notarilor publici actualizat în decembrie 2020.

În baza dispozițiilor art. 87, alin. (5), art. 129, alin.(1), alin. (2) lit. c) și art. 286 alin. (4) din Ordonanța de Urgență a Guvernului nr. 57/2019 privind Codul Administrativ, cu modificările și completările ulterioare;

În temeiul art. 136, alin. (1), art. 139, alin. (1) și (3) lit. g), art. 196, alin. (1) lit. a), art. 197, alin. (4) și art. 198 din Ordonanța de Urgență a Guvernului nr. 57/2019 privind Codul Administrativ, cu modificările și completările ulterioare;

HOTĂRĂȘTE:

Art. 1 Se modifică suprafețele de teren aferente unor străzi aparținând domeniul public al municipiului Tulcea, potrivit măsurătorilor topo cadastrale, în vederea înscrierii în cartea funciară, conform anexei nr.1 și a planurilor de amplasament și delimitare a imobilelor, care fac parte integrantă din prezenta hotărâre.

Art. 2 Inventarul bunurilor care alcătuiesc domeniul public al municipiului Tulcea se modifică și se completează în mod corespunzător.

Art. 3 Cu ducerea la îndeplinire a prezentei hotărâri se împuternicește Direcția Întreținere și Administrare Patrimoniu Tulcea.

Art. 4 Secretarul general al Municipiului Tulcea asigură comunicarea prezentei hotărâri autorităților și persoanelor interesate pentru ducerea la îndeplinire a prevederilor sale.

Hotărârea a fost adoptată cu 20 voturi ale consilierilor locali din 20 consilieri locali prezenți.

CONTRASEMNEAZĂ
SECRETAR GENERAL,
Jr. Leventh IUSUF

PREȘEDINTE DE ȘEDINȚĂ,
CONSILIER LOCAL,
Ana Elena MERGEANI



România - Județul Tulcea
MUNICIPIUL TULCEA
DIRECȚIA ÎNTREȚINERE ȘI ADMINISTRARE
PATRIMONIUL TULCEA



ANEXA LA HCL nr. 216 din 29.07.2021


Nr. crt.	Denumirea strazii	Poziție inventar	Zona	Suprafață inventar	Sp.măs	Euro/mp	Corectie	Valoare
1	Strada Mihai Viteazu	70	Centrala	10933 mp	10280 mp			
2	Strada Biruinței	13	Cartier E2	910 mp	1750 mp			
3	Strada Alexandru Cel Bun	1	Bariera Mahmudiei	18132 mp	18541 mp			
4	Strada Gloriei	45	Monument	12964 mp	12835 mp			
5	Strada Maior Andrei Grigore	241	Centrala	2016 mp	2086 mp			
6	Strada Sălciilor	218	Ultracentral	1890 mp	2596 mp			
7	Strada Ing.Dumitru Ivanov	1028	Santier Naval	20284 mp	Tronson I-8533 mp Tronson II-5507 mp Tronson III-13409 mp Total supr.-27449 mp	55	30%	2.231.117,85 lei
8	Aleea Pelinului	141	Cartier E3	995 mp	2656 mp			
9	Strada Aleea Chiparosului	131	Cartier E3	2475 mp	2774 mp			
10	Aleea Ilgani	184	Bariera Mahmudiei	525 mp	255 mp			
11	Aleea Socului	143	Cartier E3	1870 mp	1916 mp			
12	Aleea Sulfinei	142	Cartier E3	1207 mp	2228 mp			
13	Aleea Zagăn	239	Bariera Mahmudiei	180 mp	1071 mp			
14	Intrarea Mălinului	200	Bariera Mahmudiei	375 mp	335 mp			
15	Intrarea Marmurei	1014	Monument	0	1571 mp	55	30%	127.694,49 lei
16	Strada Ciurel	250	Monument	930 mp	642 mp			

17	Strada Deltei	171	Bariera Mahmudiei	1248 mp	2037 mp			
18	Strada Ferigiei	177	Bariera Mahmudiei	1050 mp	758 mp			
19	Strada Heracleea	51	Bariera Mahmudiei	1050 mp	1849 mp			
20	Strada Ion Creangă	160	Bariera Mahmudiei	1200 mp	1783 mp			
21	Strada Noptii	201	Monument	679 mp	628 mp			
22	Strada Ovidiu	85	Monument	1062 mp	866 mp			
23	Strada Stâncilor	219	Monument	900 mp	1011 mp			
24	Strada Străbună	109	Monument	700 mp	477 mp			
25	Strada Teiului	118	Bariera Mahmudiei	1700 mp	2252 mp			
26	Strada Timpuri Noi	227	Bariera Mahmudiei	2000 mp	2496 mp			
27	Strada Troiței	120	Centrala	891 mp	814 mp			
28	Strada Văcărescu	232	Monument	1485 mp	1005 mp			
29	Strada Elena Doamna	37	Centrală	7030 mp	6458 mp			
30	Strada Nicopol (6 tronsoane)	81	Centrala	5922 mp	Tronson I- 856 mp Tronson II- 485 mp Tronson III- 1008 mp Tronson IV- 1225 mp Tronson V- 1000 mp Tronson VI- 786 mp Total- 5360mp			
31	Strada Radu Negru (2 tronsoane)	215	Monument	3699 mp	Tronson I- 882 mp Tronson II- 1685 mp Total-2567 mp			
32	Strada Ecaterina Teodorescu	228	Cartier E2	700 mp	1240 mp			
33	Strada Eroilor	35	Centrală	6680 mp	Tronson I- 2235 mp TronsonII- 2349mp TronsonIII- 839 mp Total supr.- 5423mp			

34	Strada Constantin Brâncoveanu	8	Bariera Mahmudiei	2850 mp	Tronson I-1446 mp			
					TronsonII-742 mp			
					Total supr.-2188mp			
35	Aleea Pinului	140	E 3	855 mp	699 mp			
36	Strada Rumeoarei	262	Ultracentral	690 mp	663 mp			
37	Strada Podgoriilor	90	E 2	Tronson I-7124mp	Tronson I-6660 mp			
				Tronson II-8743 mp	TronsonII-7375mp			
38	Strada Portului	95	Zona Vest	2981 mp	Tronson I-5717 mp			
					Tronson II-3928 mp			
					Total supr.-9645 mp			
39	Intrarea Antenei	998	C 5	0	540 mp	32	30%	25.537,4
40	Strada Bucovinei	11	Centrala	3960 mp	Tronson I-1461 mp			2 lei
					Tronson II-834 mp			
					Tronson III-858 mp			
					Total-3153 mp			
41	Strada Câmpului	158	E 3	12684 mp	3900 mp			
42	Strada Dobrogei	170	Monument	2412 mp	1623 mp			
43	Strada Grăușor	180	E 3	1610 mp	1634 mp			
44	Strada Mieilor	197	E 3	1050 mp	1252 mp			
45	Strada Picherului	206	Centrala	500 mp	804 mp			
46	Strada Portiței	213	E 3	1400 mp	1863 mp			
47	Strada Ronda	216	Monument	1095 mp	652 mp			
48	Strada Soarelui	221	Monument	235 mp	Tronson I-559 mp Tronson II-809 mp Total – 1368 mp			
49	Strada Tunsului	116	Monument	3501 mp	Tronson I-2030 mp Tronson II-362 mp Total-2392 mp			

PLAN DE AMPLASAMENT ȘI DELIMITARE A IMOBILULUI
Scara 1 : 500

Nr. Cadastral	Suprafața măsurată (mp)	Adresa imobilului	
	1750	Str. Biruintel, Municipiul Tulcea, Judetul Tulcea	
Carte Funciara nr.		UAT	Tulcea

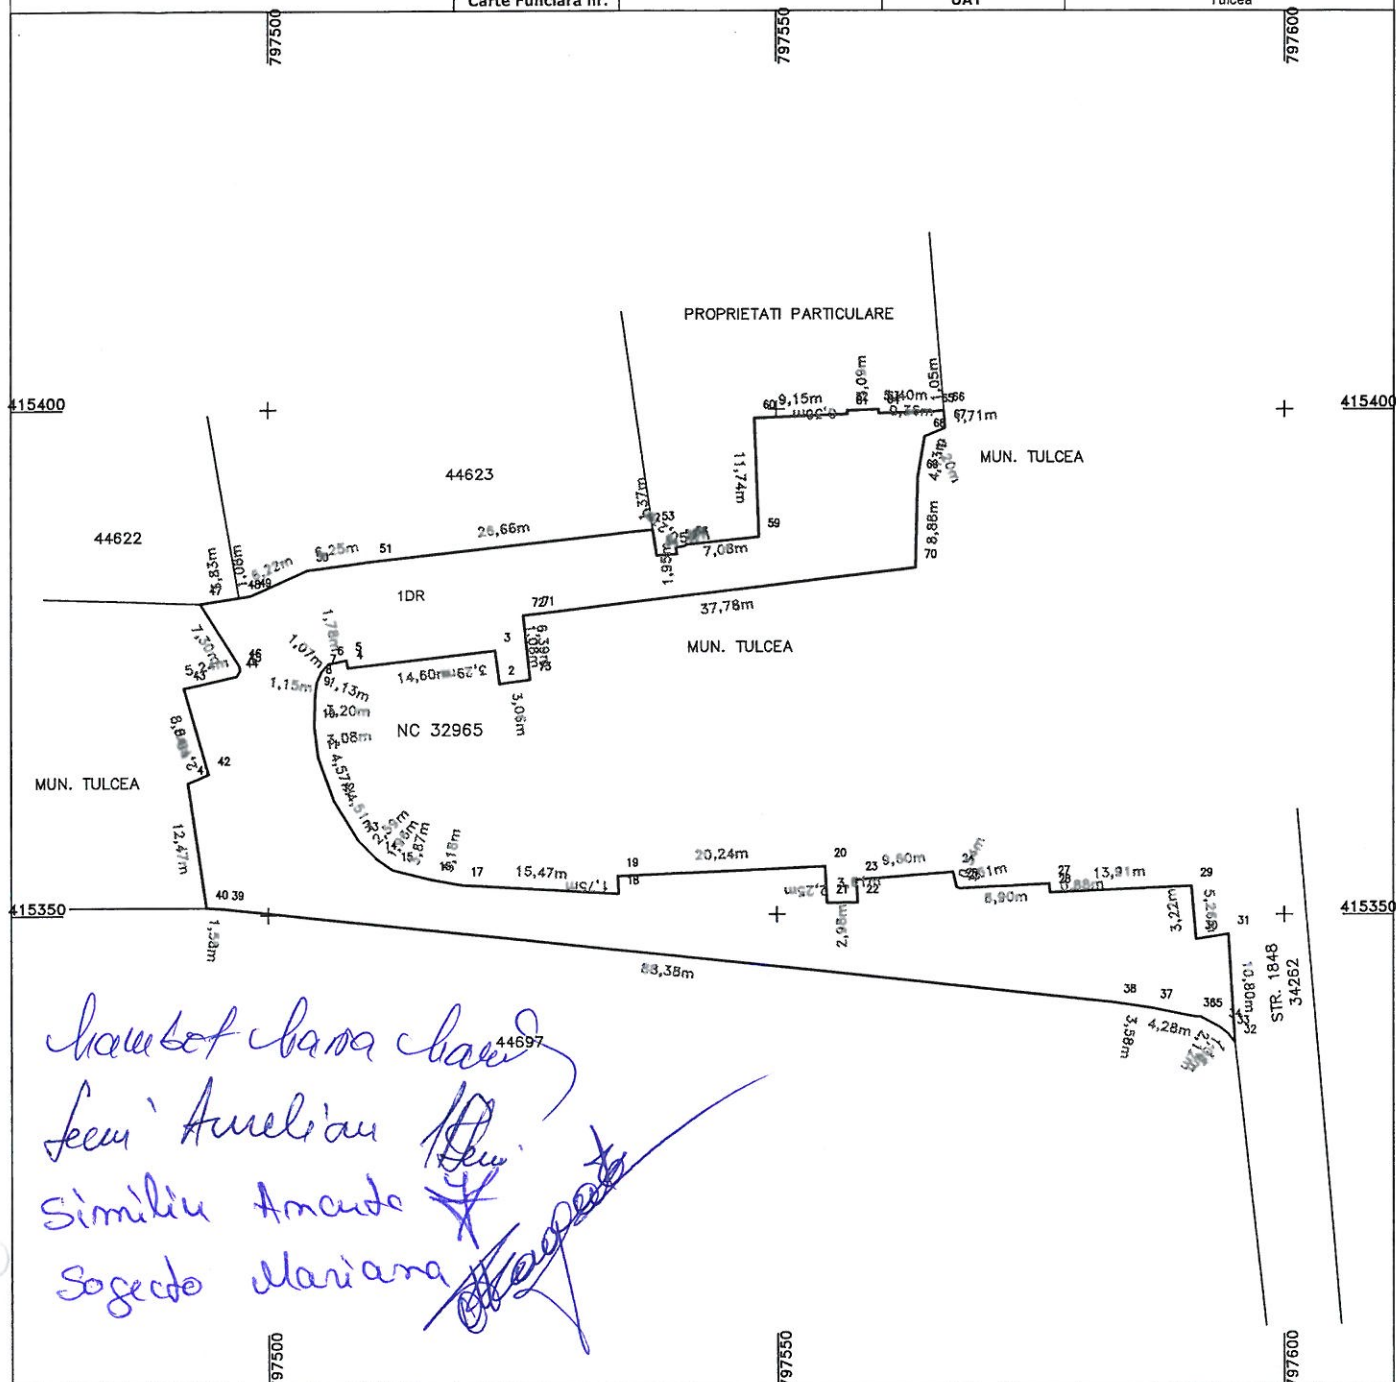

44697
 Sogeto Mariana

A. DATE REFERITOARE LA TEREN			
Număr parcelă	Categoria de folosință	Suprafața (mp)	Mențiuni
1	DR	1750	Teren delimitat de limita conventionala.
Total		1750	

B. DATE REFERITOARE LA CONSTRUCTII			
Cod Constr	Destinatia	Suprafata construita la sol (mp)	Mențiuni
Total			

Suprafata totală măsurată a imobilului = 1750 mp
Suprafața din act = mp

Executant SC GENERAL SURVEY CORPORATION SRL Ing. BODA Florentin Autorizat A.N.C.P.I. Categoria D Seria RO-B-F- Nr. 2756 din 2020 Confirmarea prezentei masuratorilor la teren pe baza informatiilor furnizate de posesorul terenului in conformitate cu planul de masurare din teren Semnătura și stampila Data: Iulie 2021	Inspector Confirm introducerea imobilului în baza de date integrată și atribuirea numărului cadastral Semnătura și parafa Data: Ștampila BCPI
---	---

Scala: 1:1000

Nr. Cadastral	Suprafață măsurată	Adresa imobilului	
	2086	Str. Maior Andrei Grigore, Municipiul Tulcea, Județ Tulcea	
Carte Funciară nr.		UAT	Tulcea
798150	798200	798250	798300




A. DATE REFERITOARE LA TEREN			
Numar Parcela	Categorie de folosinta	Suprafata (mp)	Mentiiuni
1	DR	2086	Teren delimitat de limita conventionala.
	Total	2086	

B. DATE REFERITOARE LA CONSTRUCTII			
Cod Constr	Destinatie	Suprafata construita la sol (mp)	Mentiiuni
	Total		

Suprafata totala masurata a imobilului = 2086 mp
Suprafata din act = mp

CERTIFICAT
S.C. GENERAL DUREY CORPORATION S.R.L.
DE ing. BOLORENTIN
AUTORIZARE A.T.N.C.P.I. Categoria D
Cerc. RO-B-F nr. 226/Jan 2020
Data: Iunie 2020

Inspector
Confirm introducerea imobilului in baza de date integrata si
atribuirea numarului cadastral
Semnatura si parafa
Data
Stampila BCPI

PLAN DE AMPLASAMENT SI DELIMITARE A IMOBILULUI

Scara: 1:1000

Nr. Cadastral	Suprafata masurata	Adresa imobilului
	2596	Str. Salciilor, Municipiul Tulcea, judet Tulcea
Carte Funciara nr.	UAT	Tulcea

799100


799200

799300



NC 43664

NC 43262

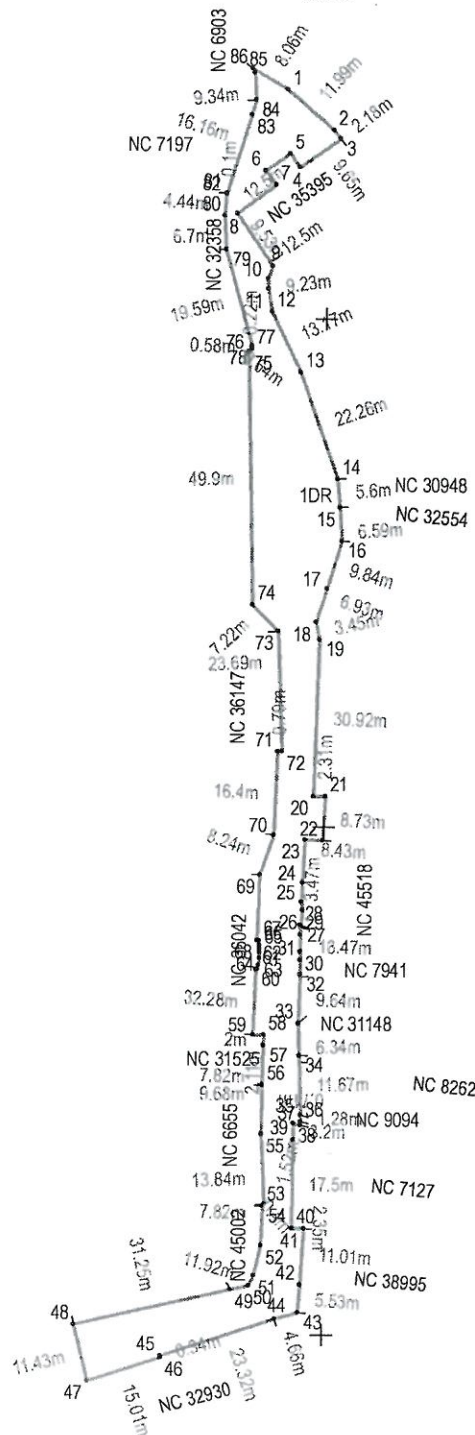

799100

799200

799300

Sojeto Mariane*

A. DATE REFERITOARE LA TEREN			
Numar Parcela	Categorie de folosinta	Suprafata (mp)	Mentiiuni
1	DR	2596	Teren delimitat de limita conventionala.
Total		2596	

B. DATE REFERITOARE LA CONSTRUCTII			
Cod Constr	Destinatie	Suprafata construita la sol (mp)	Mentiiuni
Total			


Suprafata totala masurata a imobilului = 2596 mp
Suprafata din act = mp

Inspector
Confirm introducerea imobilului in baza de date integrata si atribuirea numarului cadastral
Semnatura si parafa
Data
Stampila BCPI

CLASA 100
S.C. GENERAL SURVEY CORPORATION S.R.L.
ing. BOA Florentin
Atestat A.N.C.P.I. categorie D
Scara RO-B-F Nr. 230 din 2020
Confirma existenta constructiei in baza de date integrata si atribuirea numarului cadastral si
confirmarea realitatii din teren
Semnatura si stampila
Data: Iunie 2021

Scara: 1:2000


Nr. Cadastral	Suprafață măsurată	Adresa imobilului	
	8533	Str. Dumitru Ivanov - Tronson 1, Municipiul Tulcea, județ Tulcea	
Carte Funciară nr.		UAT	Tulcea
797700	797800	797900	798000

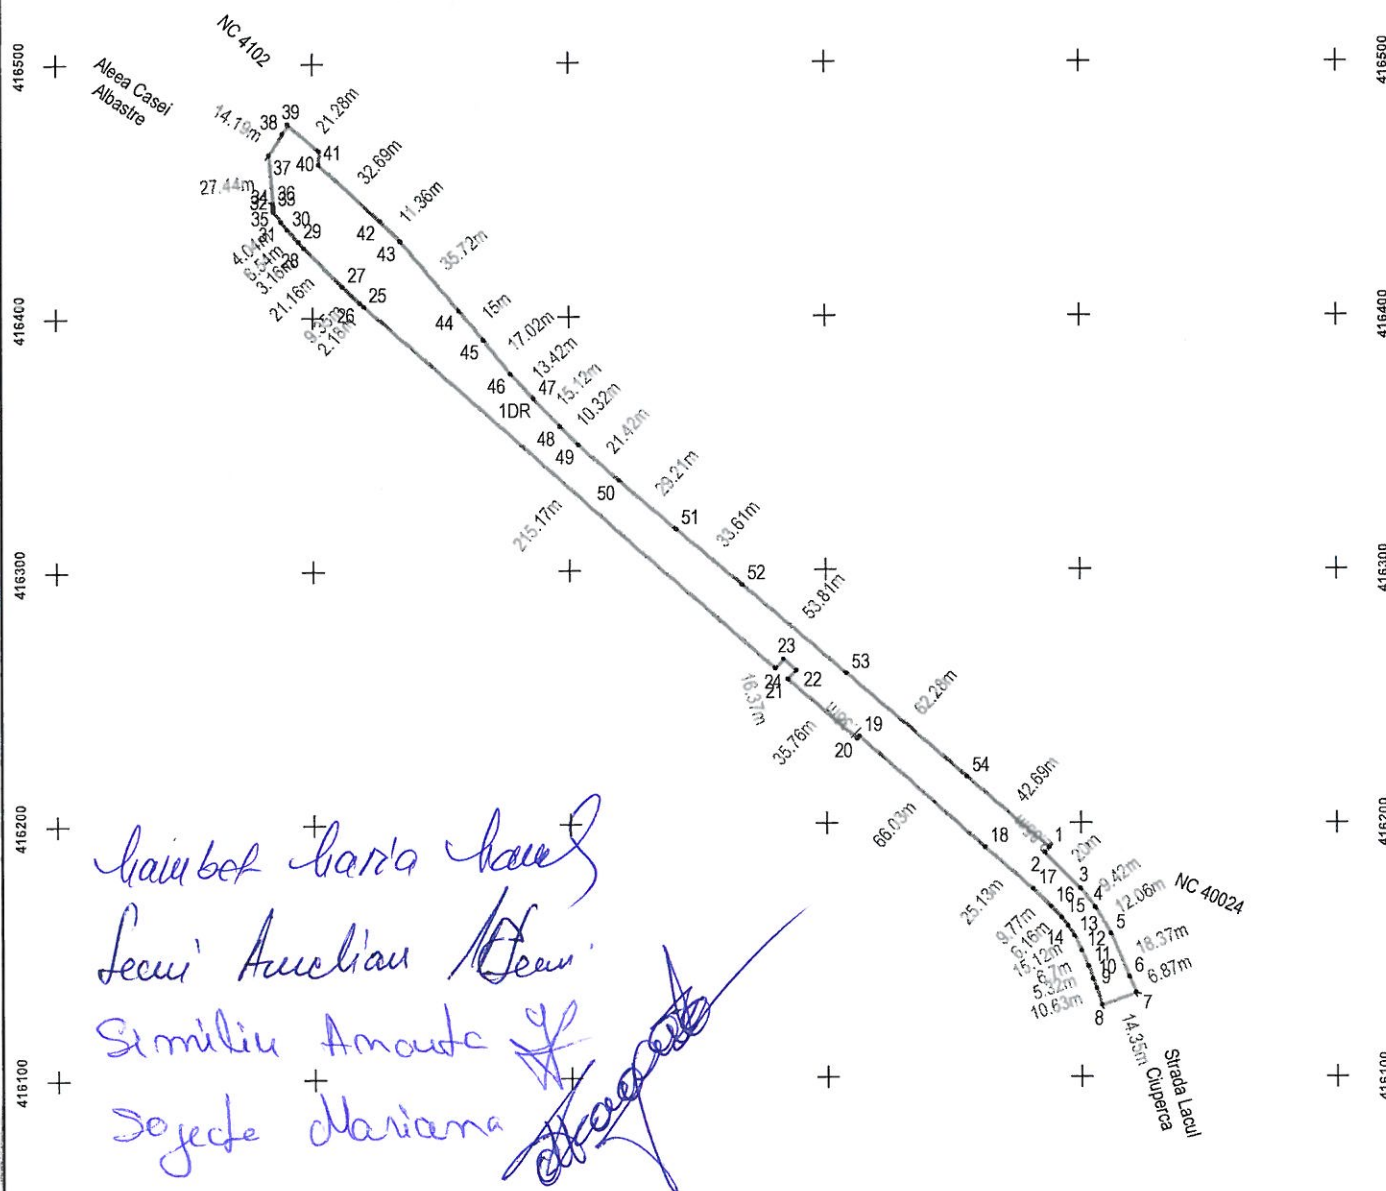

797700		797800		797900		798000	
A. DATE REFERITOARE LA TEREN							
Numar Parcela	Categorie de folosinta	Suprafata (mp)	Mentiuni				
1	DR	8533	Teren delimitat de limita conventionala.				
Total		8533					
B. DATE REFERITOARE LA CONSTRUCTII							
Cod Constr	Destinatie	Suprafata construita la sol (mp)	Mentiuni				
Total							
		Suprafata totala masurata a imobilului = 8533 mp Suprafata din act = mp					
06.2021 Inspector Confirm introducerea imobilului in baza de date integrata si atribuirea numarului cadastral Semnatura si parafa Date Stampila BCPI							

Scara: 1:2000


Nr. Cadastral	Suprafată măsurată	Adresa imobilului
	5507	Str. Dumitru Ivanov - Tronson 2, Municipiul Tulcea, judeţ Tulcea
Carte Funciară nr.		UAT Tulcea

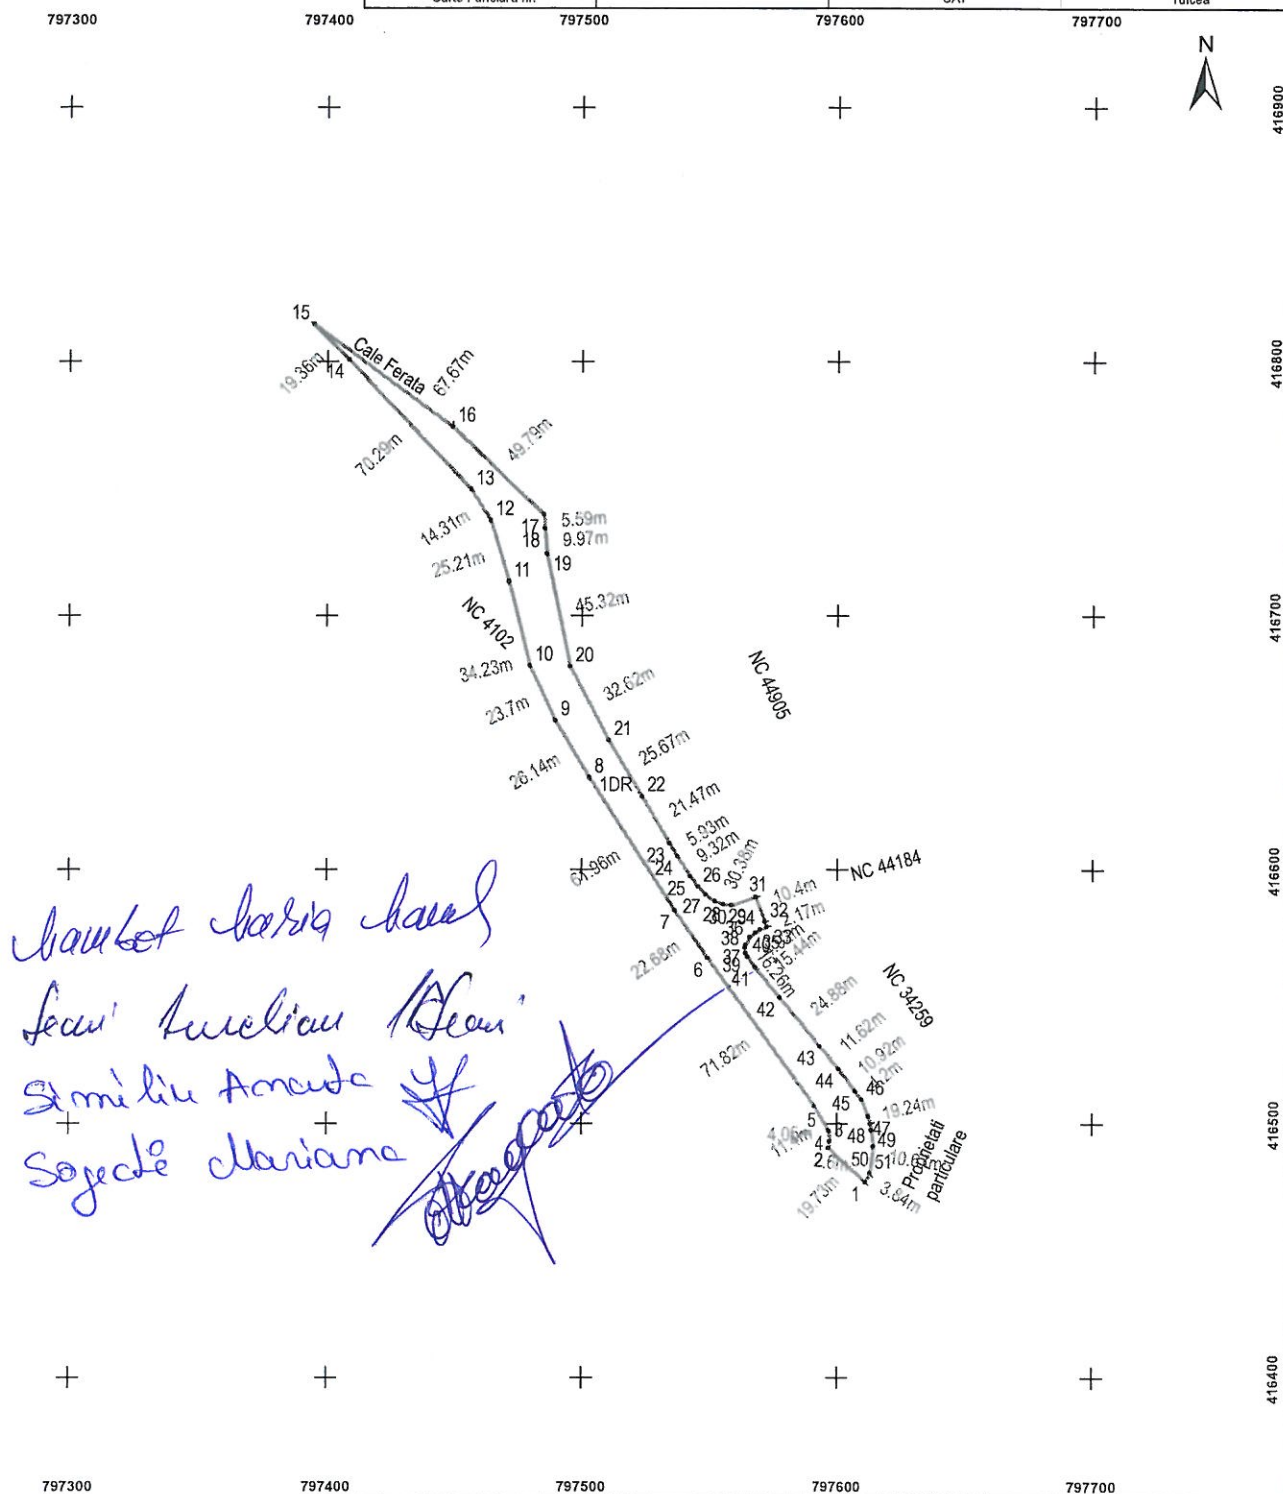

A. DATE REFERITOARE LA TEREN			
Numar Parcela	Categorie de folosinta	Suprafata (mp)	Mentiuni
1	DR	5507	Teren delimitat de limita conventionala.
Total		5507	

B. DATE REFERITOARE LA CONSTRUCTII			
Cod Constr	Destinatie	Suprafata construita la sol (mp)	Mentiuni
Total			

Suprafata totala masurata a imobilului = 5507 mp
Suprafata din act = mp

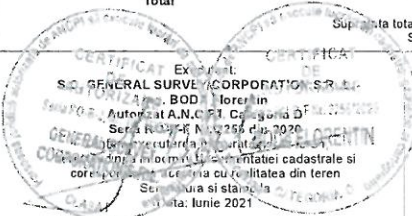

CERTIFICAT DE EXAMINARE
S.C. GENERAL SURVEY CORPORATION S.R.L.
Data: Iunie 2021

Inspector


Confirm introducerea imobilului in baza de date integrata si atribuirea numarului cadastral

Semnatura si parafa _____

Data _____

Stampila BCPI _____

Scara: 1:2000

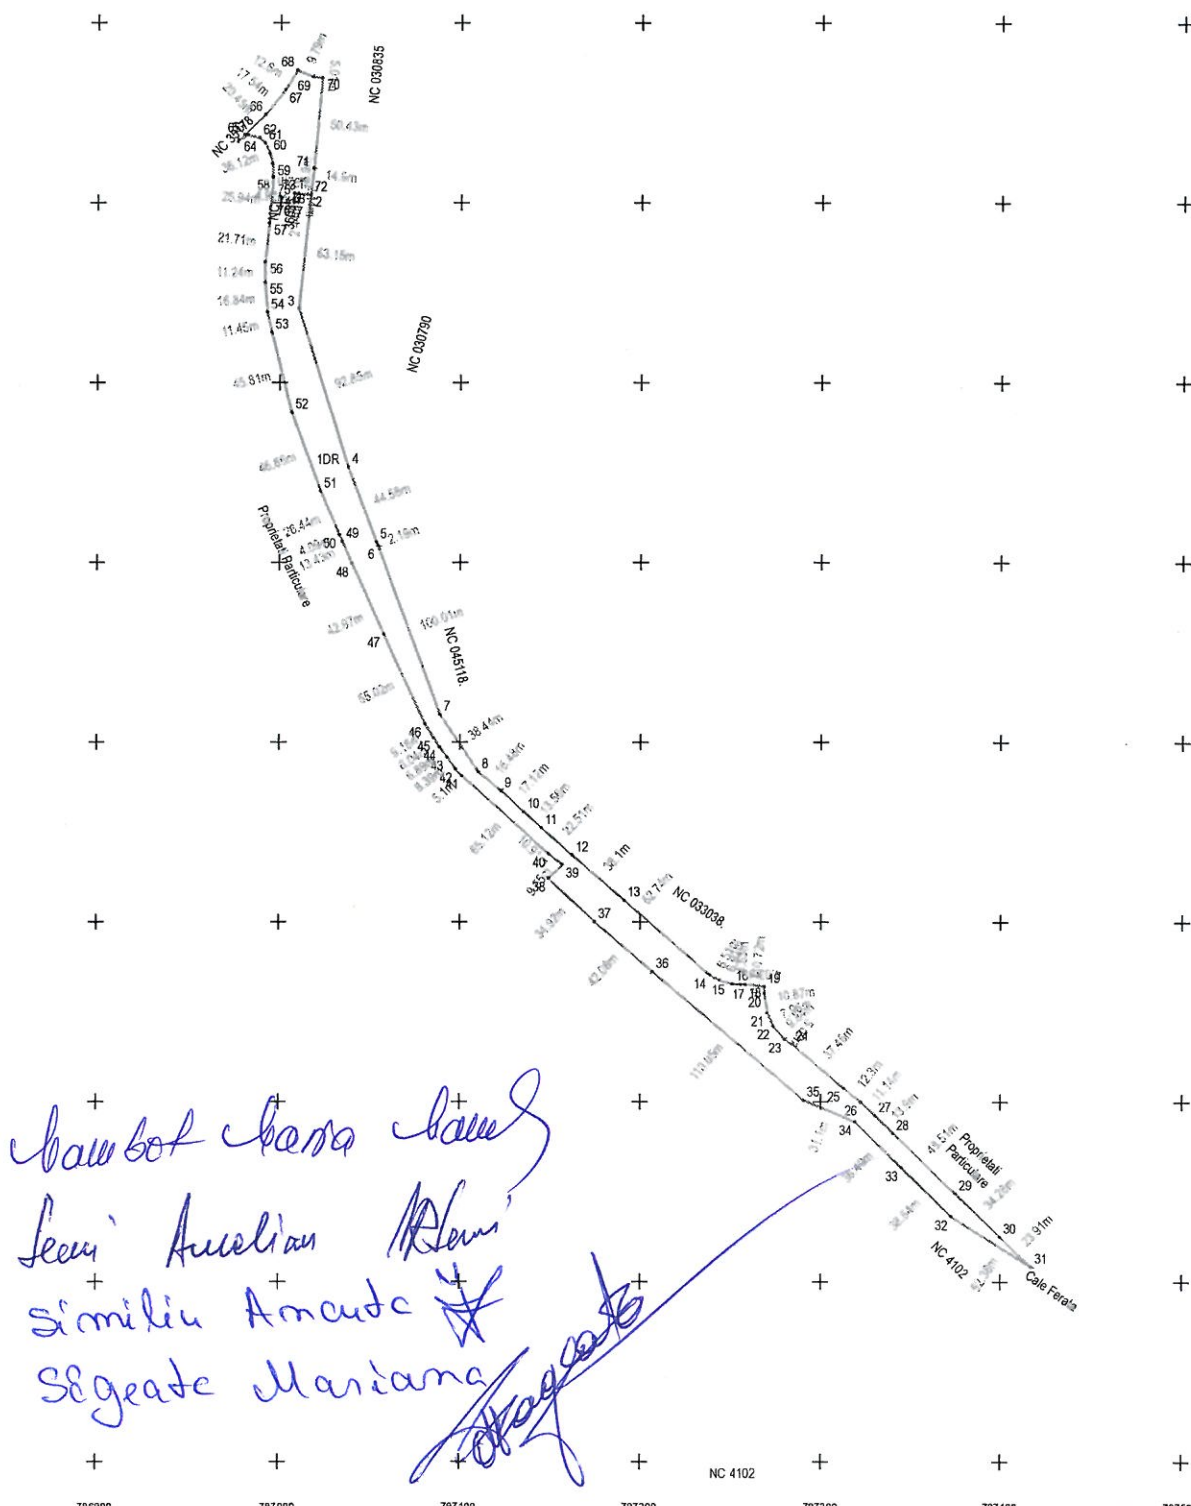

⁺banbot ⁺keras ⁺ban
 Lem' Auelian Lem'
⁺Similiu ⁺Ancute ⁺~~✗~~
 Segeate Mariana ~~✗~~

NC 4102

797300		797400		797500	
A. DATE REFERITOARE LA TEREN					
Numar Parcela	Categorie de folosinta	Suprafata (mp)	Mentiiuni		
1	DR	13409	Teren delimitat de linia conventionala.		
	Total	13409			
B. DATE REFERITOARE LA CONSTRUCTII					
Cod Constr	Destinatie	Suprafata construita la sol (mp)	Mentiiuni		
	Total				


Suprafata totala masurata a imobilului = 13400 mp
Suprafata din act = mp

[illegible]

Inspector
Confină introducerea imobilului în baza de date integrată și
atribuirea numărului cadstral
Semnatura și ștampila
Data
Ștampila BCPI

Scara: 1:500

Nr. Cadastral	Suprafata masurata	Adresa imobilului	
	2656	Aleea Pelinului, Municipiul Tulcea, județ Tulcea	
Carte Funciară nr.		UAT	Bucuresti

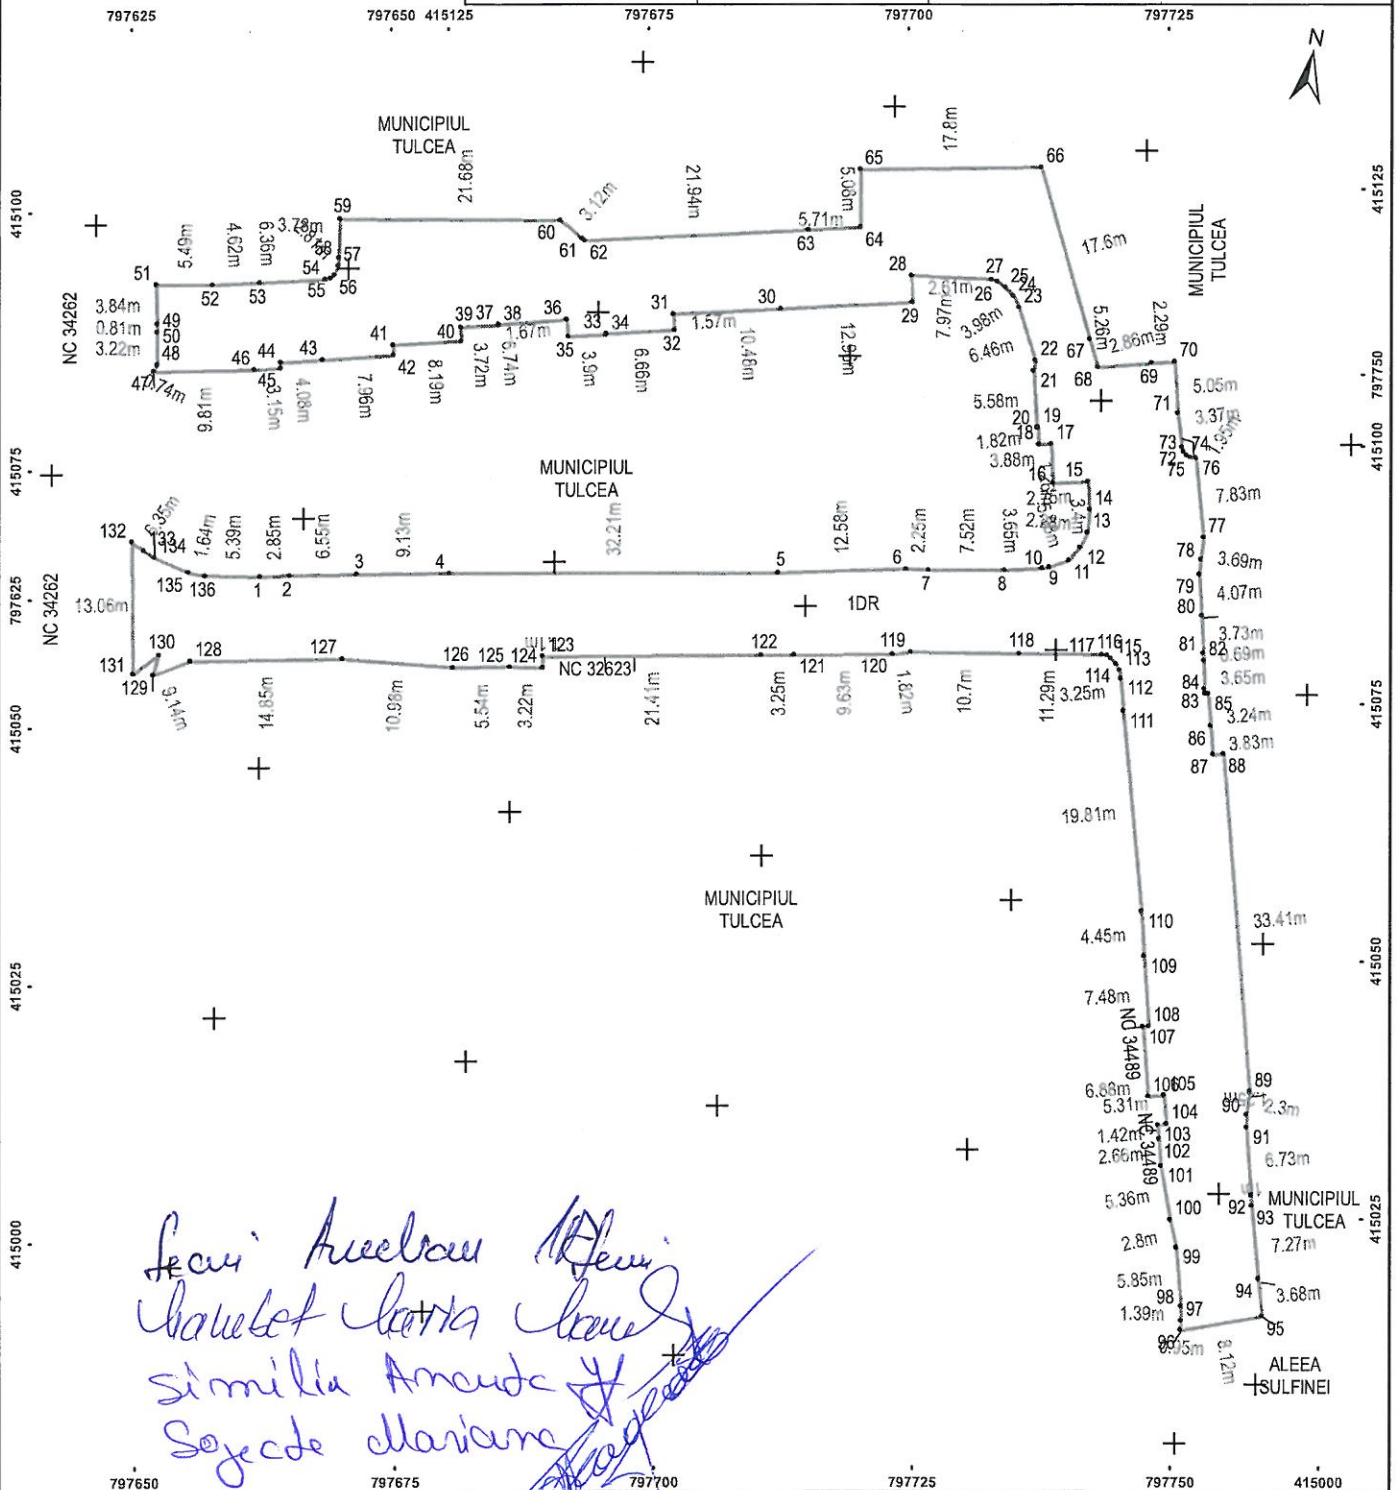

 Similia Amade
 Sojete Mariane

A. DATE REFERITOARE LA TEREN			
Numar Parcela	Categorie de folosinta	Suprafata (mp)	Mentiuni
1	DR	2656	Teren delimitat de linia conventionala.
	Total	2656	

B. DATE REFERITOARE LA CONSTRUCTII			
Cod Constr	Destinatie	Suprafata construita la sol (mp)	Mentiuni
	Total		

Suprafata totala masurata a imobilului = 2656 mp
Suprafata din act = mp

S.C. GENERAL SURVEY CORPORATION S.R.L.
Ing. Bogdan BODA - Președinte
Autoritate A.N.C.P. Categorie D
Sursă O.S.F. Nr. 256 Din 2020
Măsurătorii efectuate în conformitate cu planurile cadastrale și cu valoarea măsurată din teren
Semnatura și ștampila
9 iunie 2021

Inspector

Confirm introducerea imobilului în baza de date integrată si atribuirea numărului cadastral


Semnatura și parafa

Data

Stampila BCPI

Scara: 1:1000

Nr. Cadastral	Suprafață măsurată	Adresa imobilului
	2774	ALEEA CHIPAROSULUI, Municipiul Tulcea, județul Tulcea
Carte Financiar nr.		UAT
		București

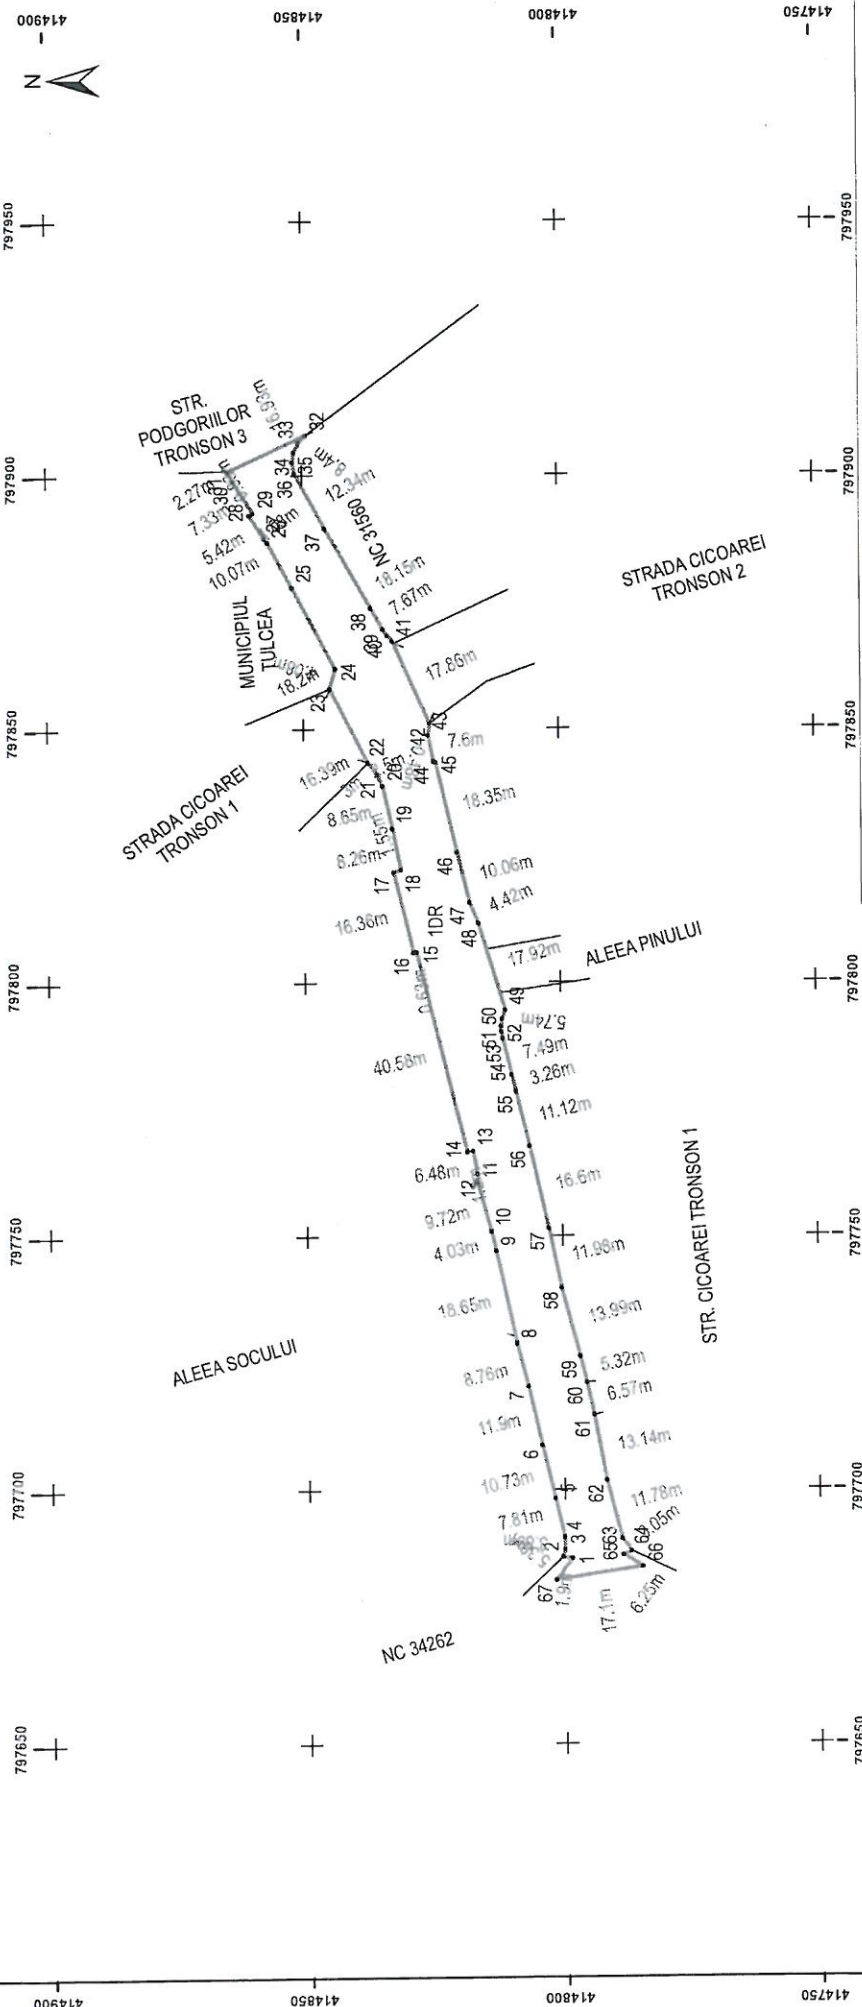

A. DATE REFERITOARE LA TEREN				
Numar Parcela	Categorie de folosinta	Suprafata (mp)	Mentuni	
1	DR	2774	Teren de limita de limita conventionala.	
Total		2774		
B. DATE REFERITOARE LA CONSTRUCTII				
Cod Constr	Destinatie	Suprafata construita la sol (mp)	Mentuni	

Valoarea masurata a imobilului = 2774 mp
Suprafata din act = mp

Inspector
Confirm introducerea imobilului in baza de date integrata si
atribuirea numarului cadastral
Semnatura si parafa
Data

Inspector



Stampila BCPI

PLAN DE AMPLASAMENT SI DELIMITARE A IMOBILULUI

Scara: 1:500

Nr. Cadastral	Suprafată masurată	Adresa imobilului	
	255	ALEEA ILGANI, Municipiul Tulcea, judet Tulcea	
Carte Funciară nr.		UAT	Bucuresti

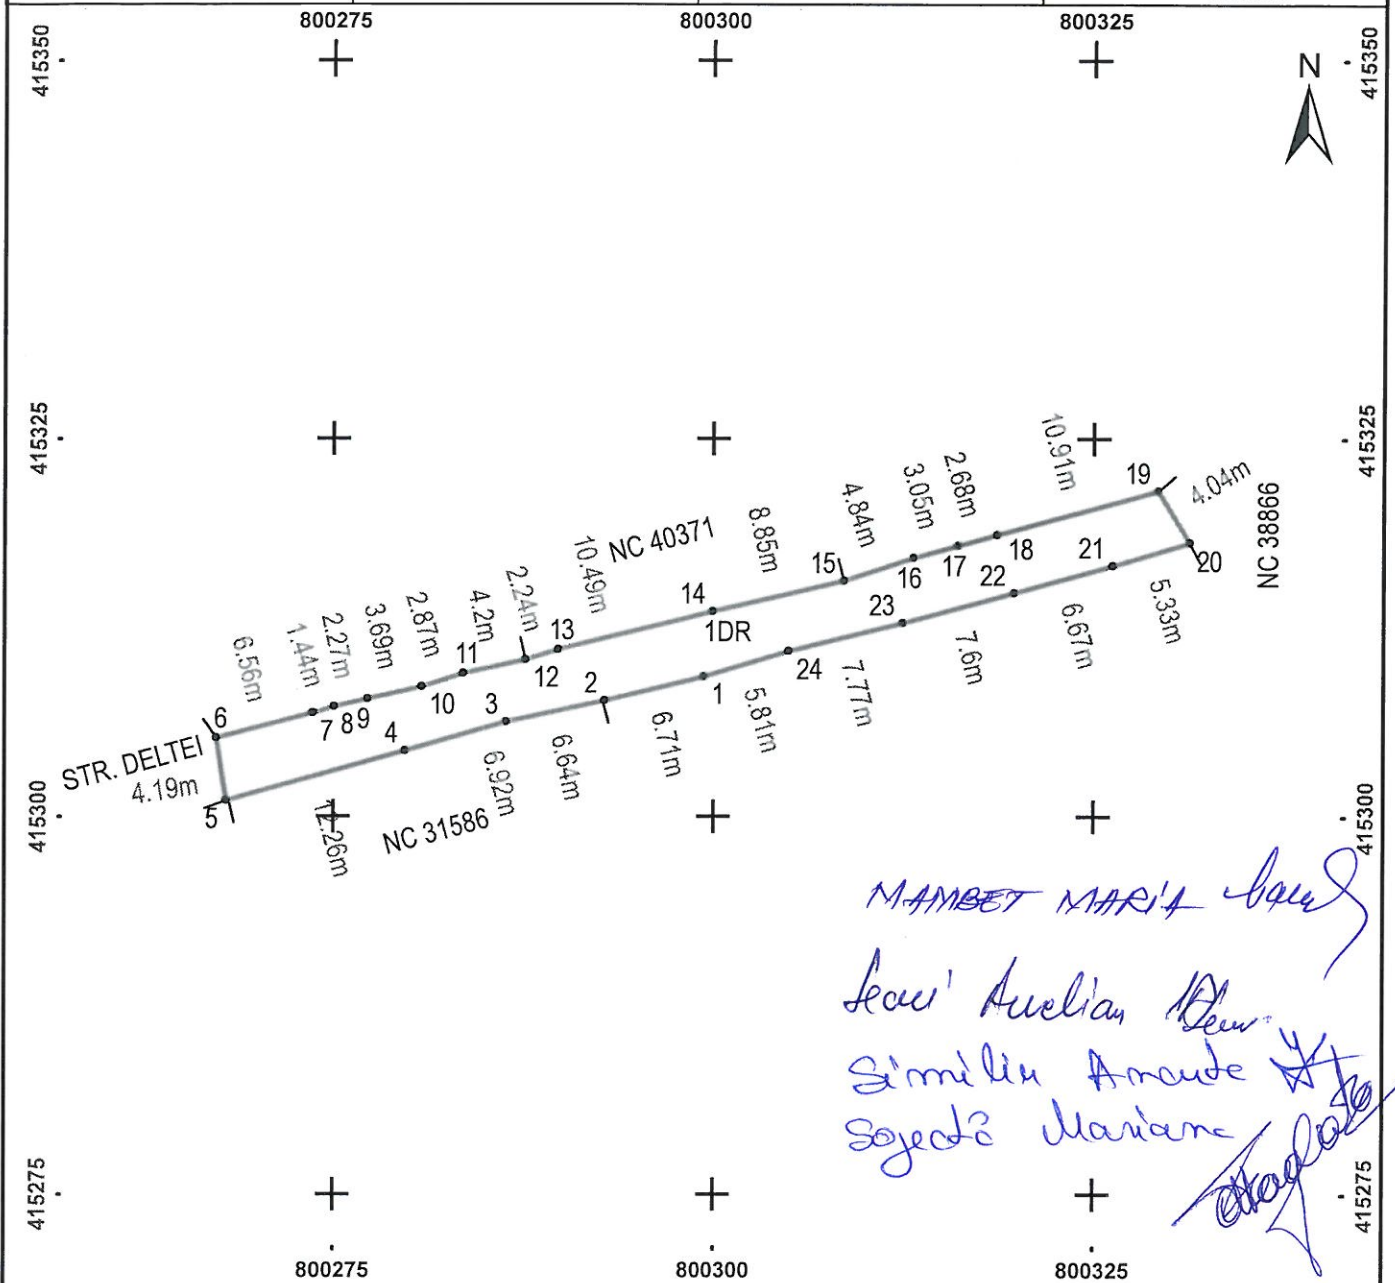

A. DATE REFERITOARE LA TEREN

Numar Parcela	Categorie de folosinta	Suprafata (mp)	Mentiuni
1	DR	255	Teren delimitat de gard de lemn, gard de beton, gard de metal si limita conventionala.
Total		255	

B. DATE REFERITOARE LA CONSTRUCTII

Cod Constr	Destinatie	Suprafata construita la sol (mp)	Mentiuni
Total			

Suprafata totala masurata a imobilului = 255 mp
Suprafata din act = mp




Inspector
Confirm introducerea imobilului in baza de date integrata si
atribuirea numarului cadastral
Semnatura si parafa
Data
Stampila BCPI

PLAN DE AMPLASAMENT SI DELIMITARE A IMOBILULUI

Scara: 1:1000

Nr. Cadastral	Suprafata masurata	Adresa imobilului	
	1916	ALEEA SOCULUI, Municipiul Tulcea, judet Tulcea	
Carte Funciara nr.	UAT	Bucuresti	
797700	797750	797800	797850

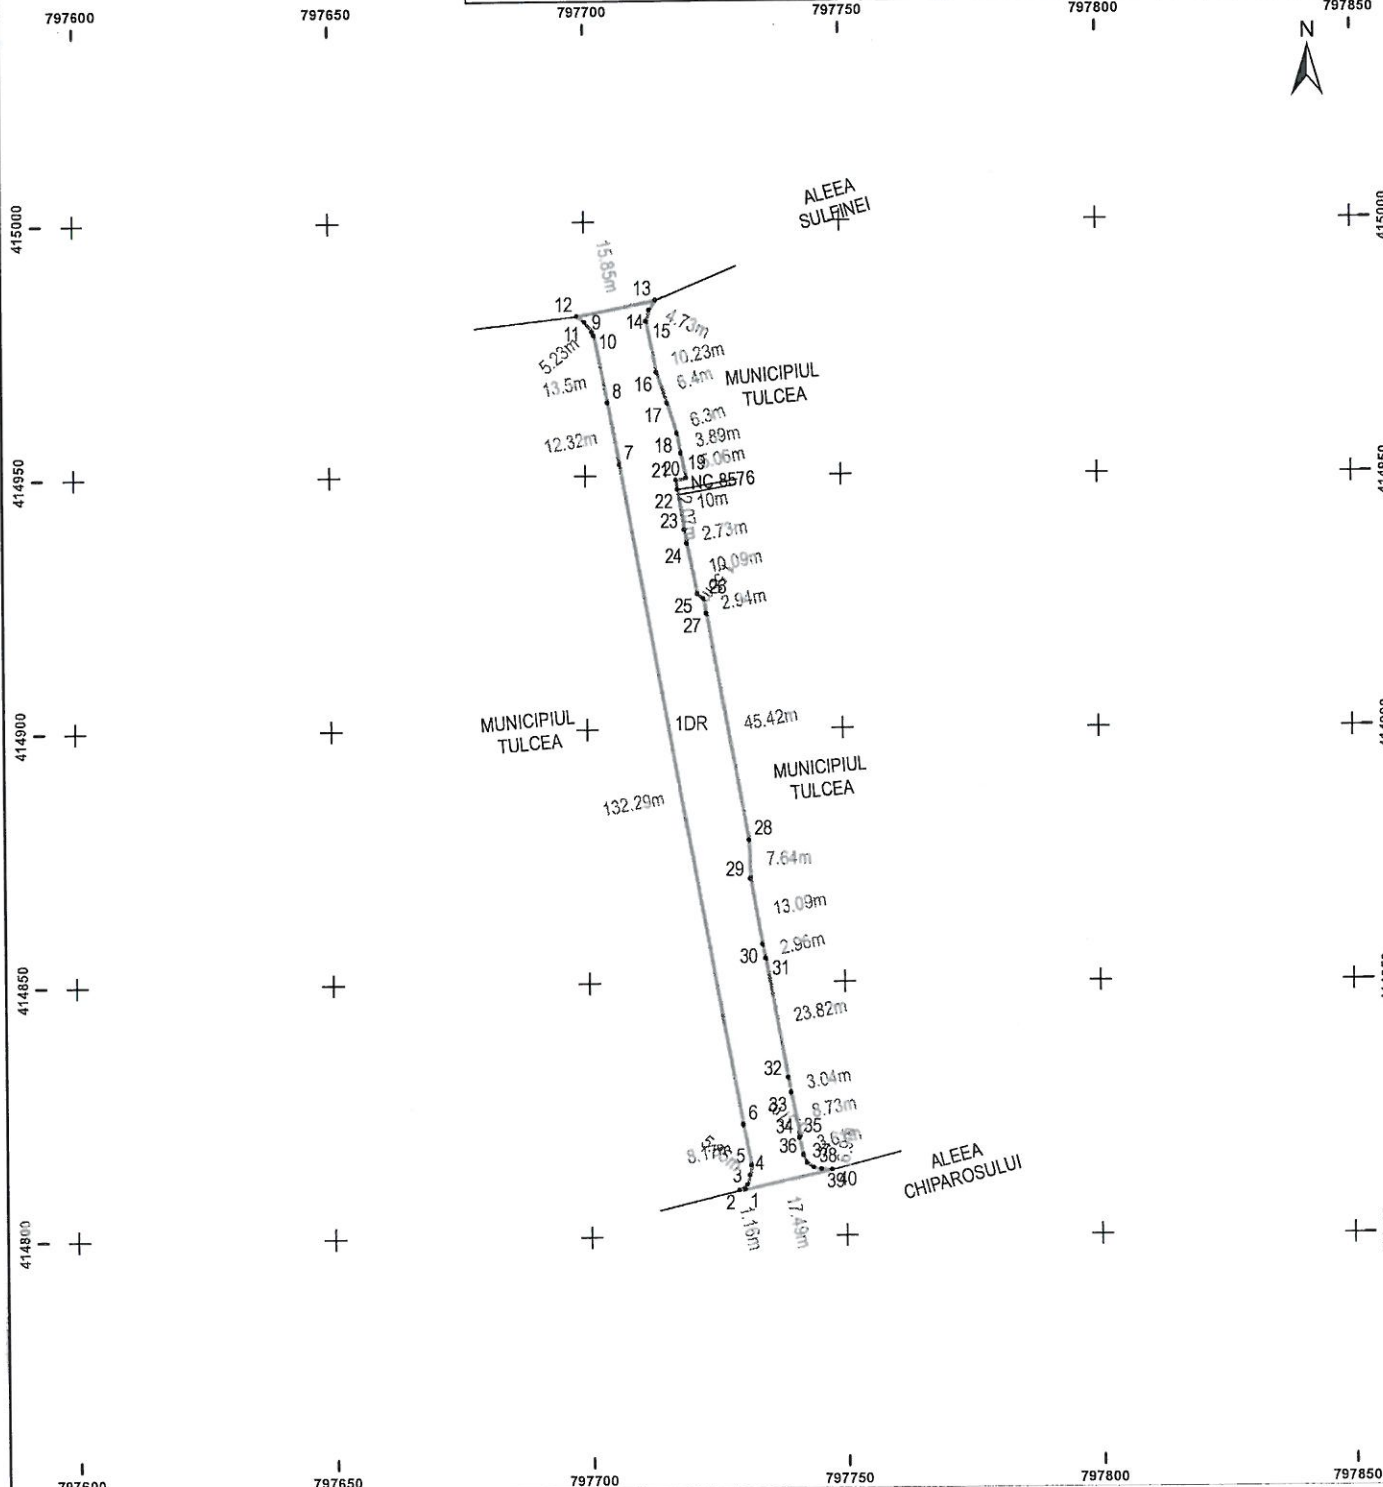

*MAMDET MARIA (sau)
Leau' Anulian H. Seini
Similiu Amancu
Sojete Mariana*

A. DATE REFERITOARE LA TEREN			
Numar Parcela	Categorie de folosinta	Suprafata (mp)	Mentiuni
1	DR	1916	Teren delimitat de limita conventionala.
Total		1916	

B. DATE REFERITOARE LA CONSTRUCTII			
Cod Constr	Destinatie	Suprafata construita la sol (mp)	Mentiuni
Total			

Suprafata totala masurata a imobilului = 1916 mp
Suprafata din act = mp

CERTIFICAT
Exemplu:
S.C. GENERAL SURVEY CORPORATION S.R.L.
Societate cu capital BODAI Hentiu
Societate Autorizata A.N.C.F. Categoria D
Seria C-005 Nr. 156 din 2020
Compartimentul de planimetrie cadastrala si
correspondenta cu realitatea din teren
Semnatura si stampila
Data: Iunie 2021



Inspector
Confirm introducerea imobilului in baza de date integrata si
atribuirea numarului cadastral
Semnatura si parafa
Data
Stampila BCPI

PLAN DE AMPLASAMENT SI DELIMITARE A IMOBILULUI

Scara: 1:500

Nr. Cadastral	Suprafata masurata	Adresa imobilului
	2228	ALEEA SULFINEI, Municipiul Tulcea, judet Tulcea
Carte Funciara nr.		UAT
		Bucuresti

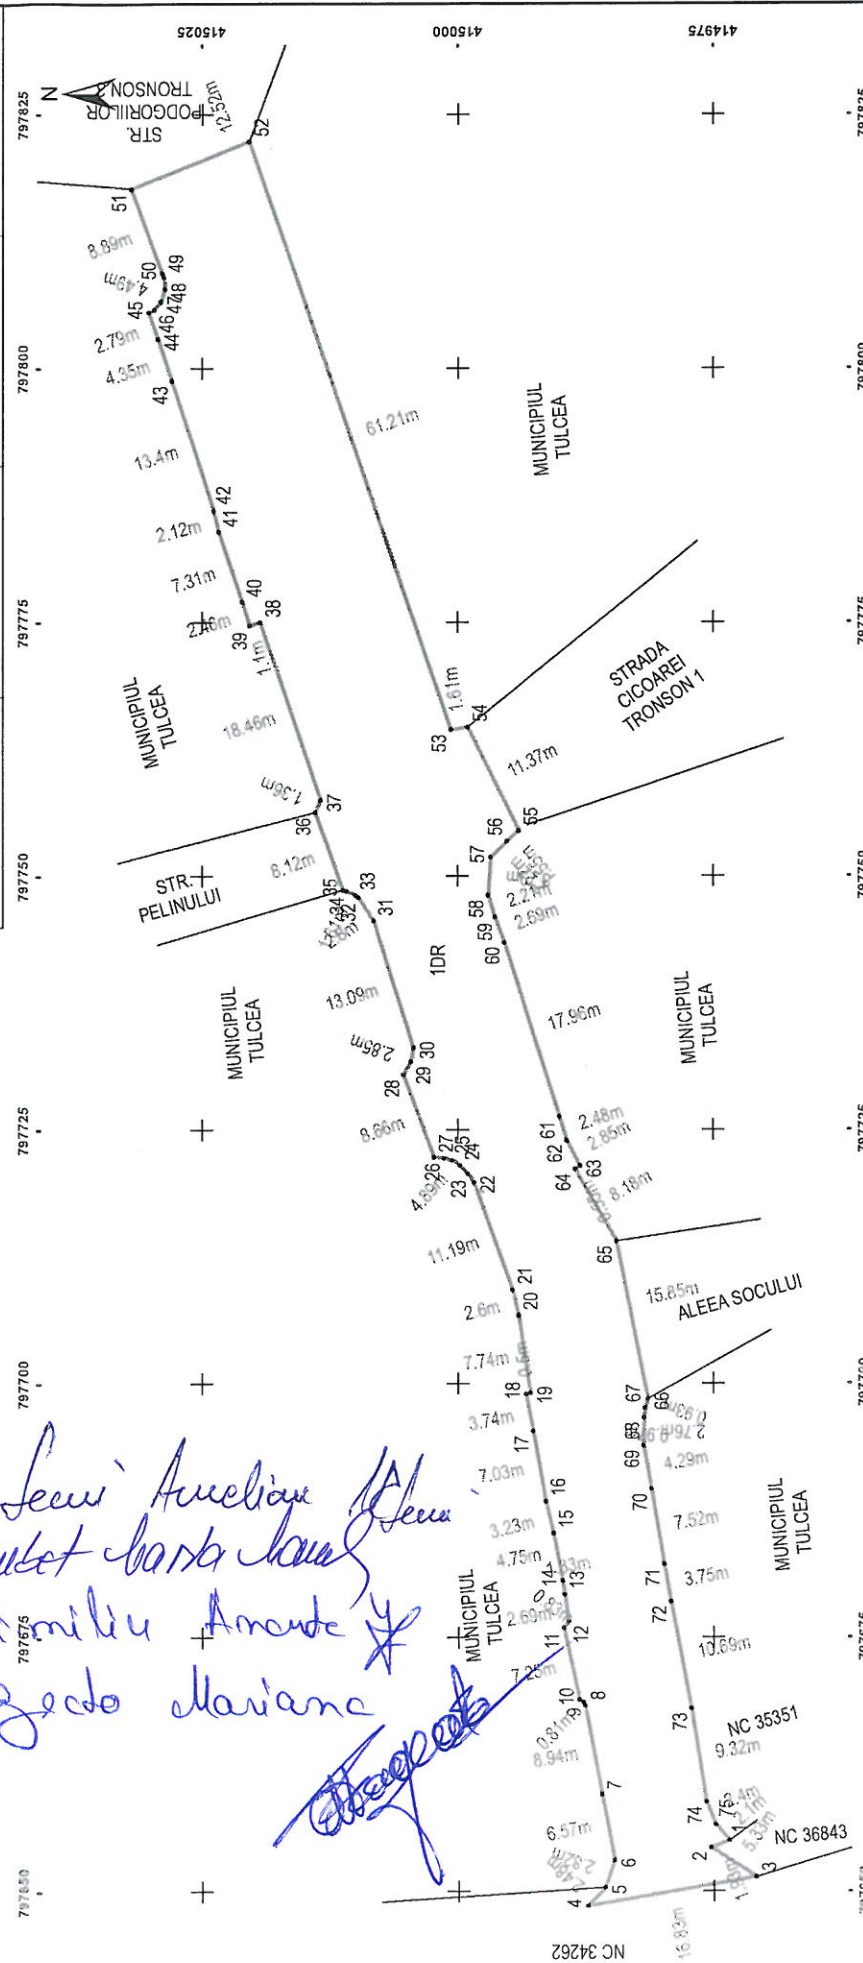


A. DATE REFERITOARE LA TEREN			
Numar Parcela	Categorie de folosinta	Suprafata (mp)	Mentii
1	DR	2228	Teren delimitat de limita convenionala.
Total		2228	
B. DATE REFERITOARE LA CONSTRUCTII			
Cod Constr	Destinatia	Suprafata construita la sol (mp)	Mentii
Total			

Suprafata totala masurata a imobilului = 2228 mp
Suprafata din act = mp

Inspector
Confirm introducerea imobilului in baza de date integrata si atribuirea numarului cadastral
Semnatura si parafa
Data

Stampila BCPI



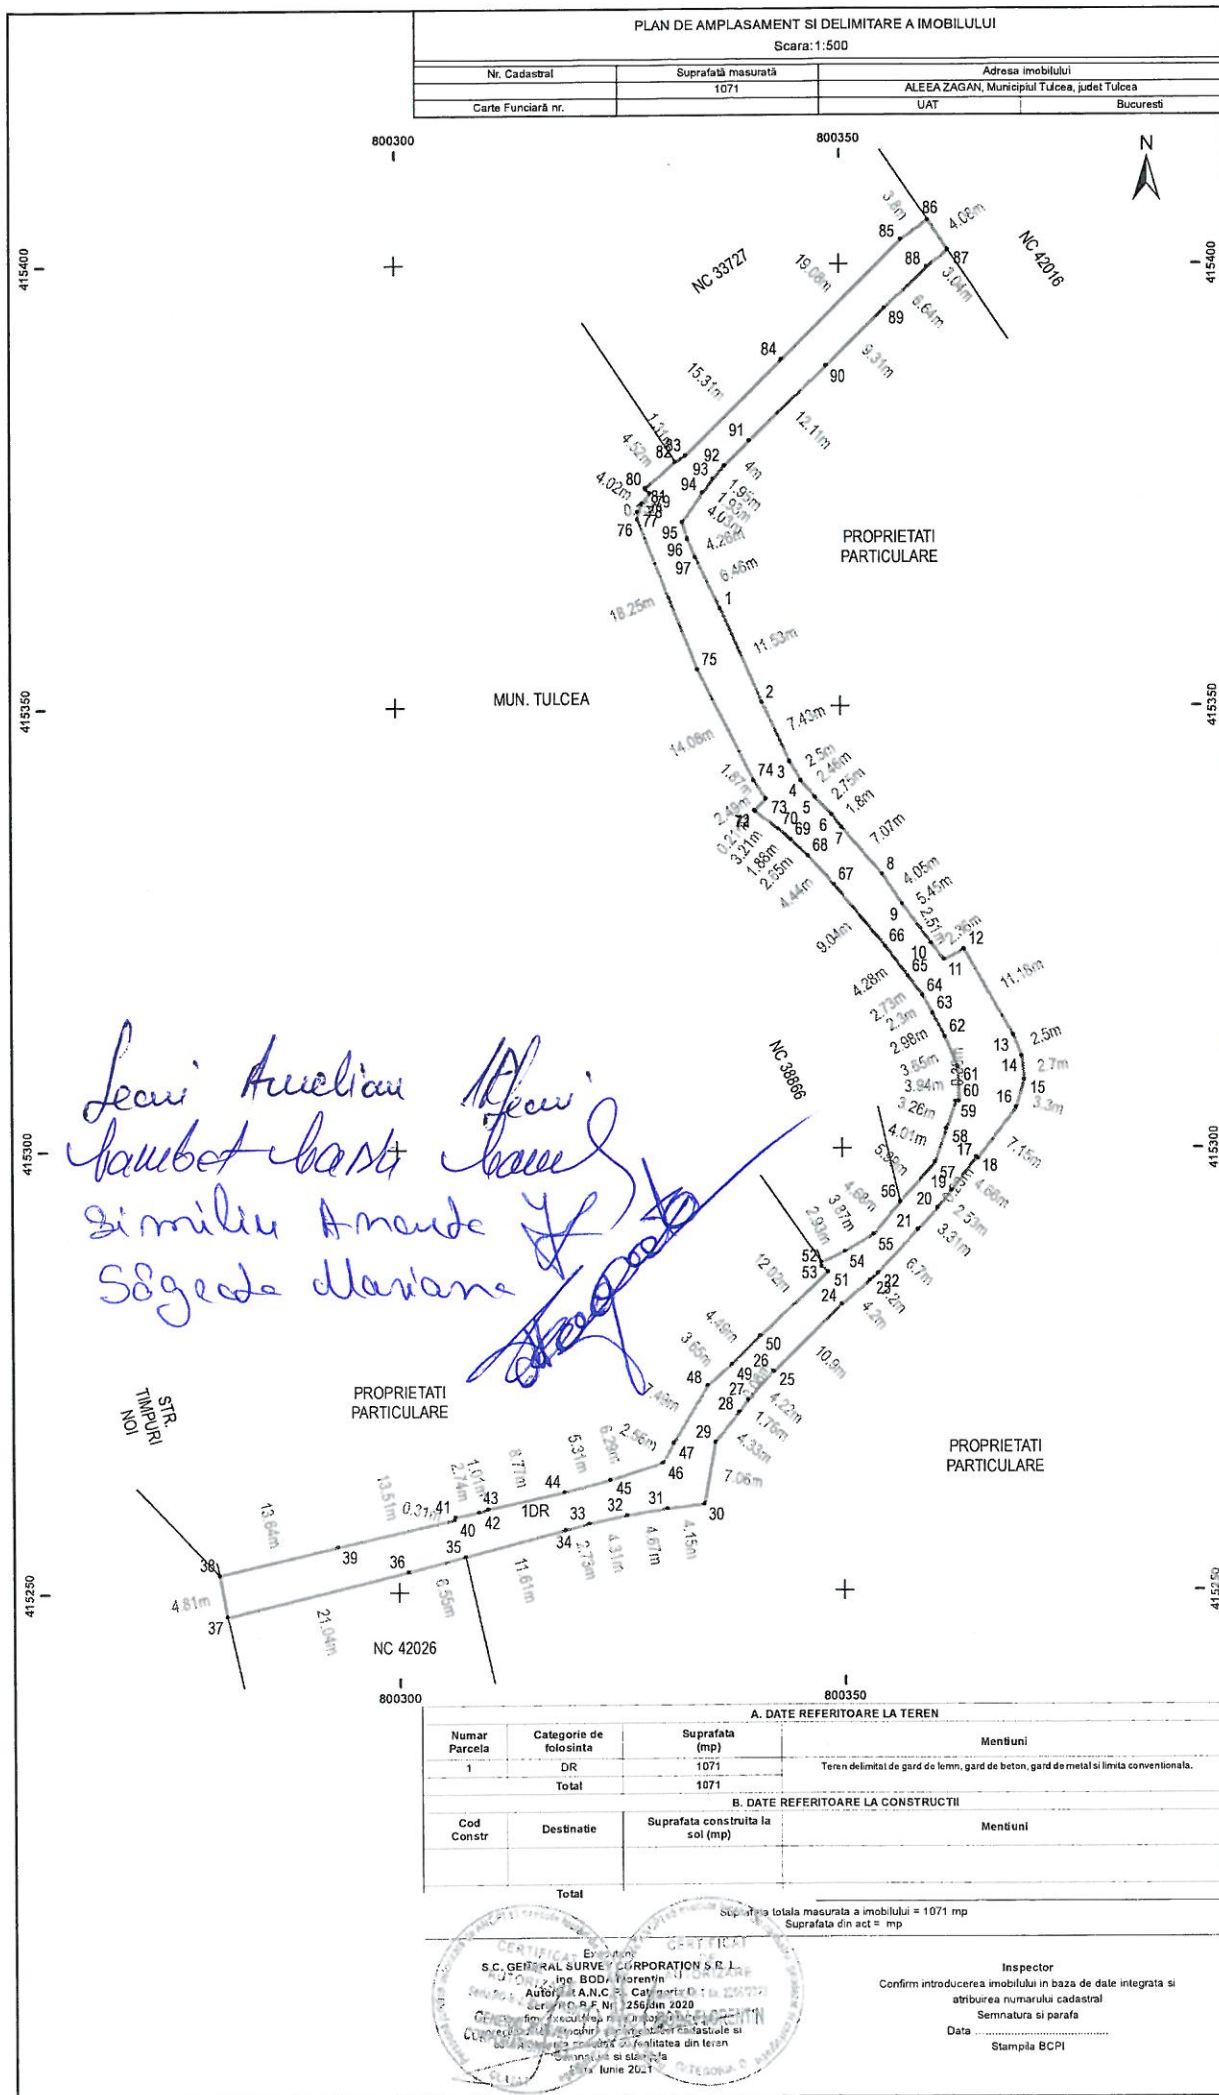

PLAN DE AMPLASAMENT SI DELIMITARE A IMOBILULUI

Scara: 1:500

Nr. Cadastral	Suprafata masurata	Adresa imobilului	
	335	INTRAREA MALINULUI, Municipiul Tulcea, judet Tulcea	
Carte Funciara nr.		UAT	Bucuresti

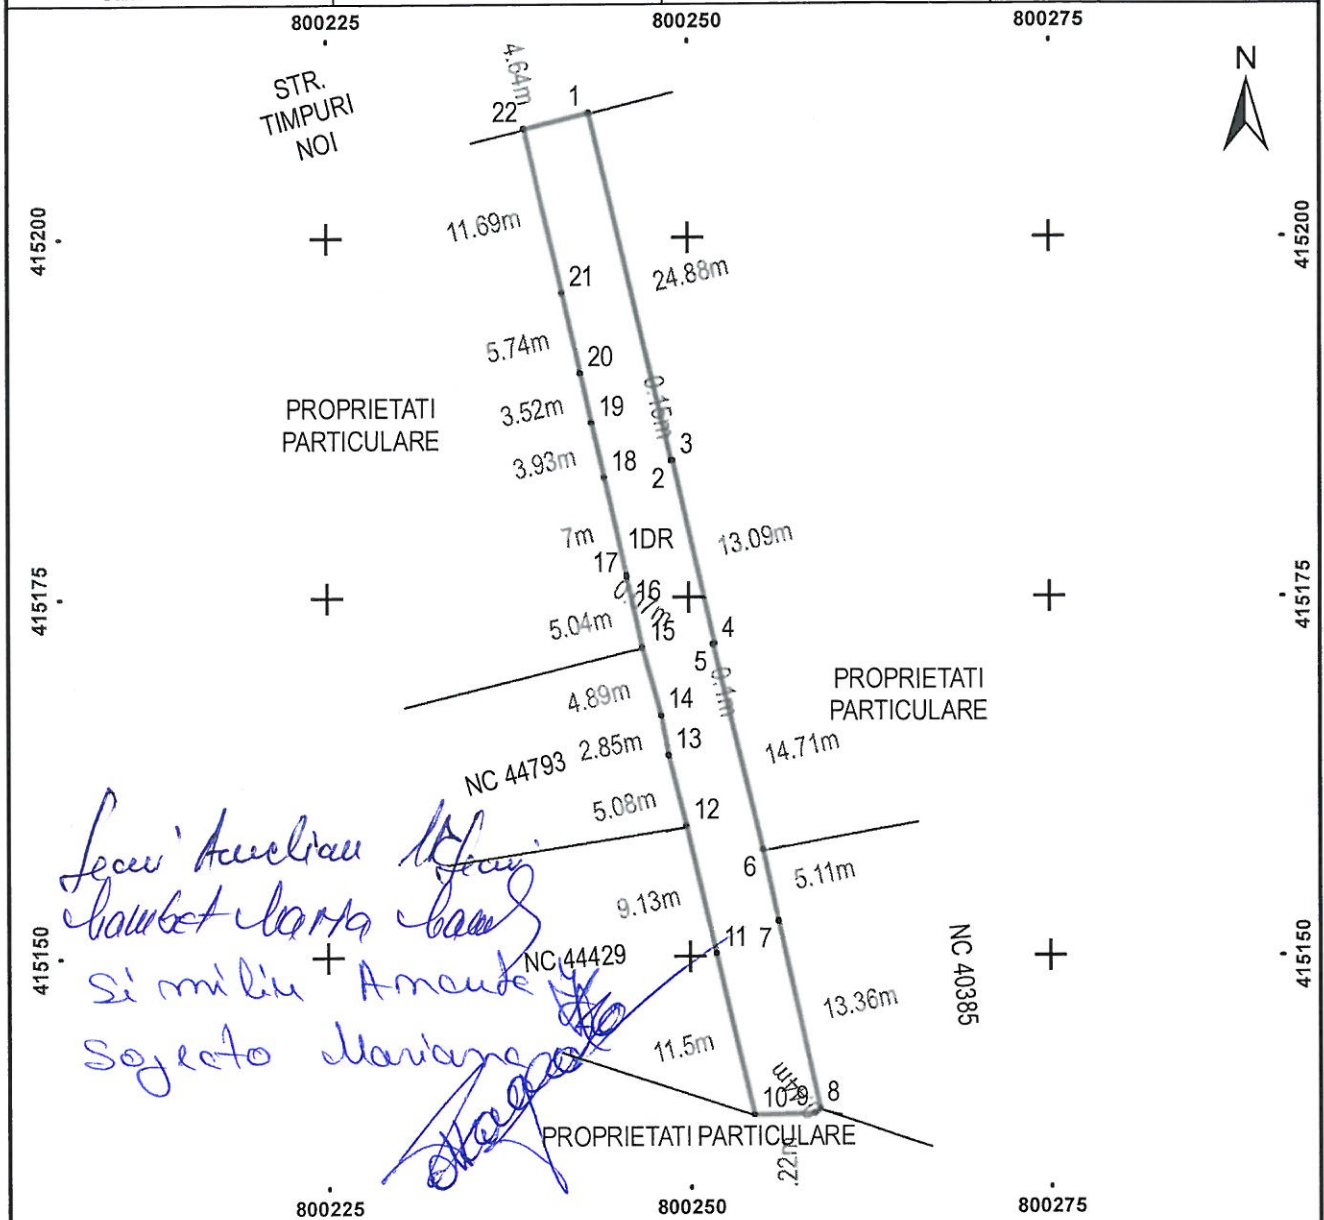


A. DATE REFERITOARE LA TEREN

Numar Parcela	Categorie de folosinta	Suprafata (mp)	Mentiuni
1	DR	335	Teren delimitat de gard de lemn, gard de beton, gard de metal si limita conventionala.
Total		335	

B. DATE REFERITOARE LA CONSTRUCTII

Cod Constr	Destinatie	Suprafata construita la sol (mp)	Mentiuni
Total			

Suprafata totala masurata a imobilului = 335 mp
Suprafata din act = mp

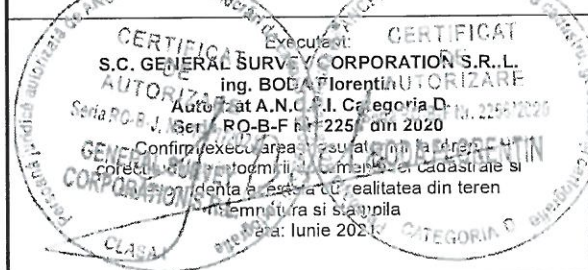


Inspector
Confirm introducerea imobilului in baza de date integrata si
atribuirea numarului cadastral
Semnatura si parafa
Data
Stampila BCPI

PLAN DE AMPLASAMENT SI DELIMITARE A IMOBILULUI

Scara: 1:500

Nr. Cadastral	Suprafata masurata	Adresa imobilului	
	642	STR. CIUREL, Municipiul Tulcea, judet Tulcea	
Carte Funciara nr.		UAT	Bucuresti

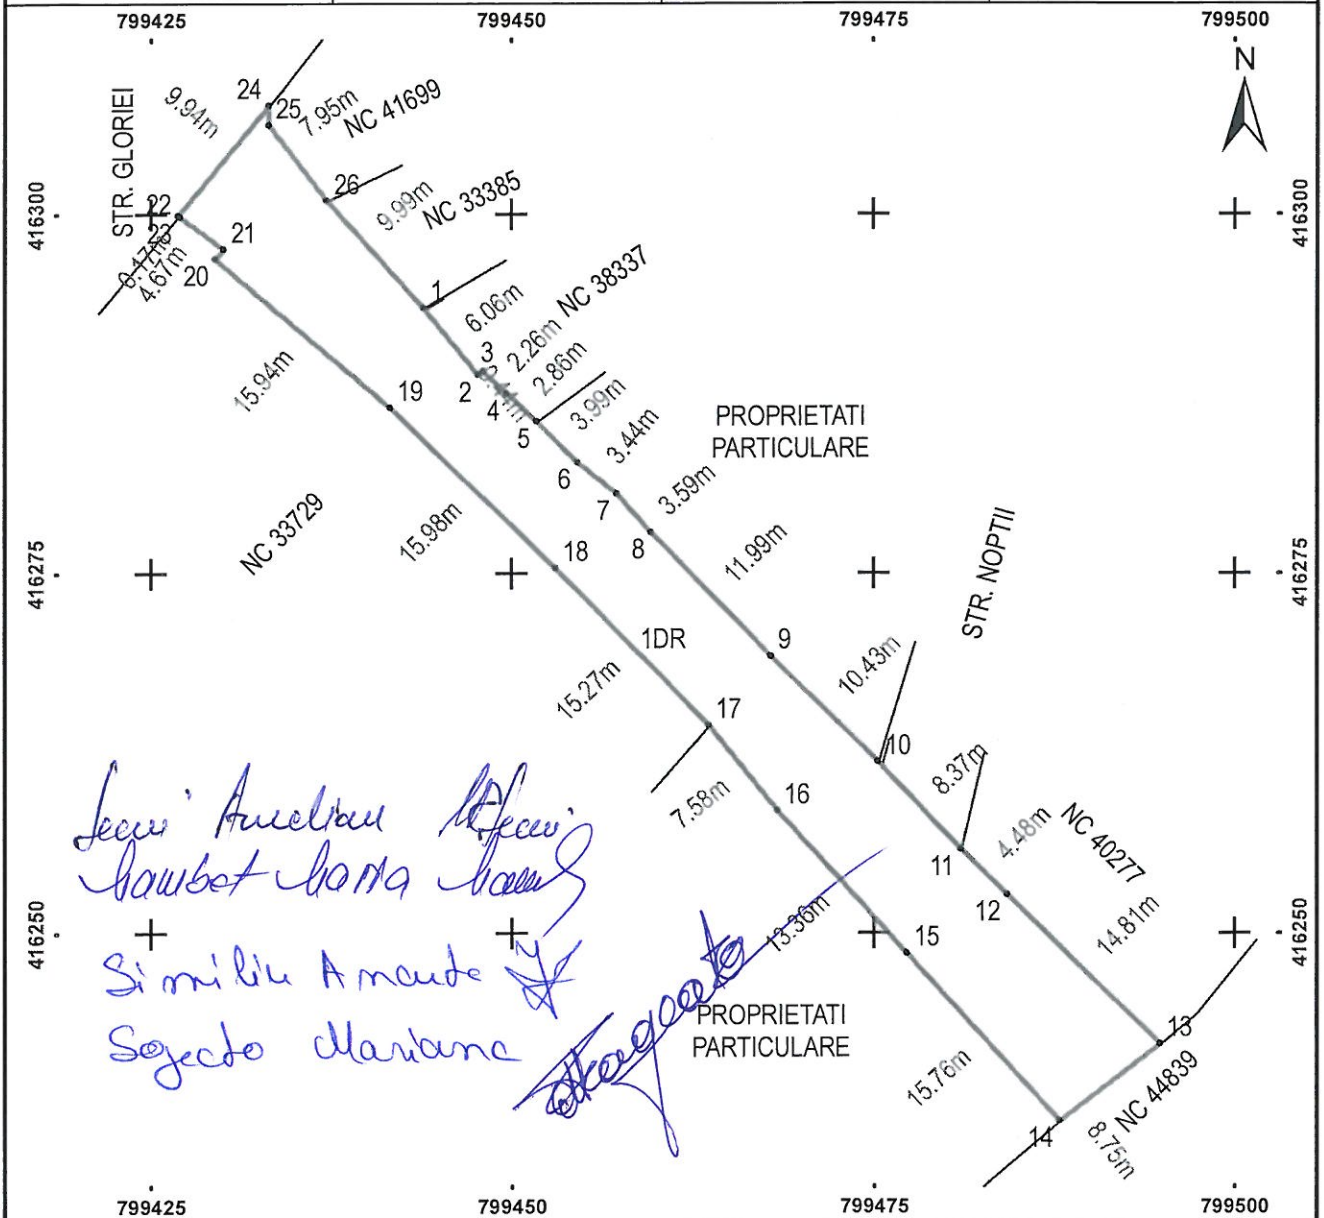


A. DATE REFERITOARE LA TEREN

Numar Parcela	Categorie de folosinta	Suprafata (mp)	Mentiuni
1	DR	642	Teren delimitat de gard de lemn, gard de beton, gard de metal si limita conventionala.
Total		642	

B. DATE REFERITOARE LA CONSTRUCTII

Cod Constr	Destinatie	Suprafata construita la sol (mp)	Mentiuni
Total			


Suprafata totala masurata a imobilului = 642 mp
Suprafata din act = mp

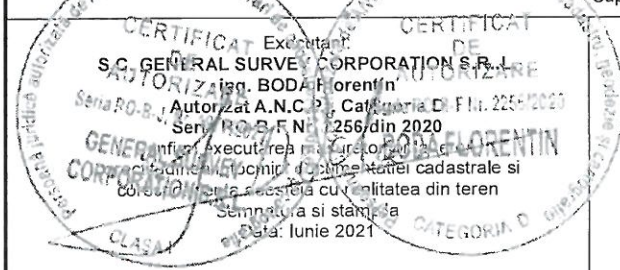

Inspector
Confirm introducerea imobilului in baza de date integrata si atribuirea numarului cadastral
Semnatura si parafa
Data
Stampila BCPI

PLAN DE AMPLASAMENT SI DELIMITARE A IMOBILULUI

Scara: 1:1000

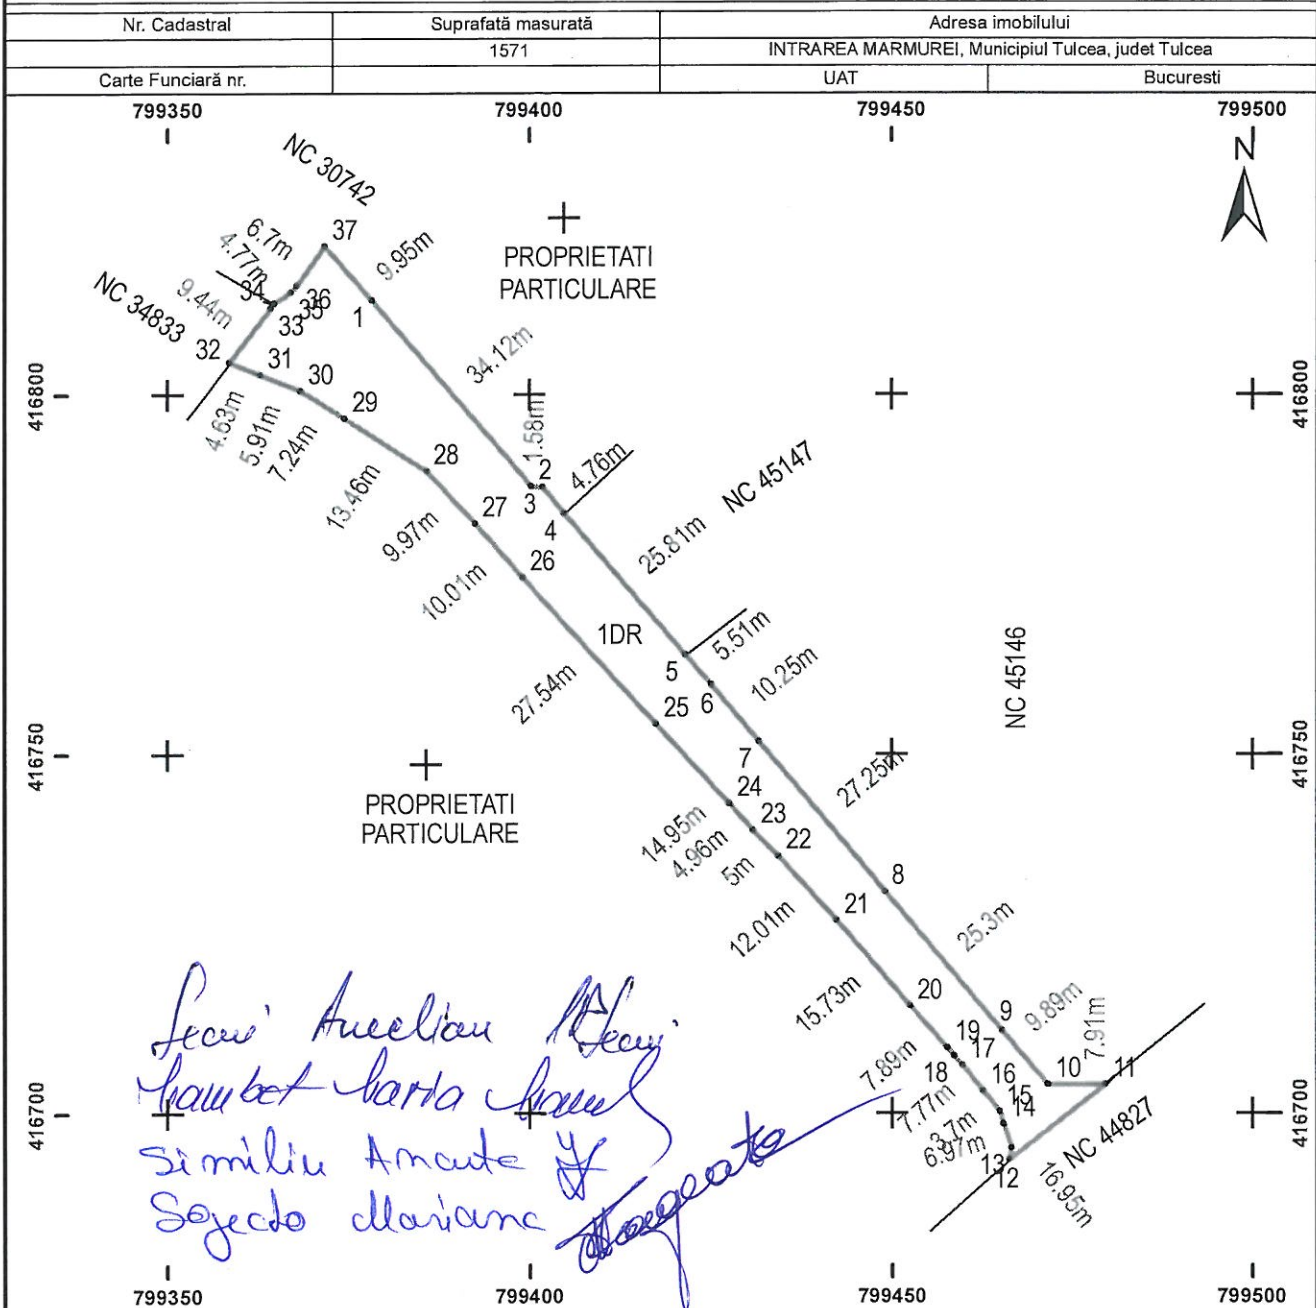


A. DATE REFERITOARE LA TEREN

Numar Parcela	Categorie de folosinta	Suprafata (mp)	Mentiuni
1	DR	1571	Teren delimitat de gard de lemn, gard de beton, gard de metal si limita conventionala.
Total		1571	

B. DATE REFERITOARE LA CONSTRUCTII

Cod Constr	Destinatie	Suprafata construita la sol (mp)	Mentiuni
Total			


Suprafata totala masurata a imobilului = 1571 mp
Suprafata din act = mp

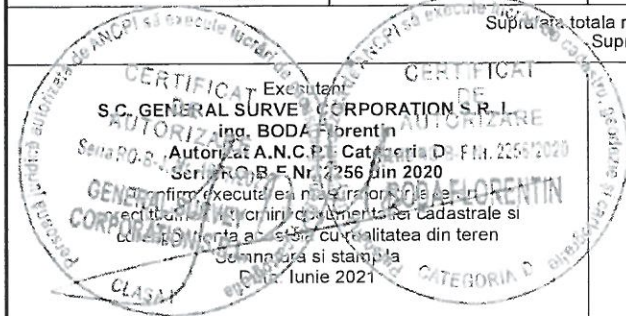

Inspector
Confirm introducerea imobilului in baza de date integrata si atribuirea numarului cadastral
Semnatura si parafa
Data
Stampila BCPI

Scara: 1:1000

Nr. Cadastral	Supratalela masurată 2037	Adresa imobilului STR. DELTEI, Municipiul Tulcea, Județul Tulcea
Carte Funciara nr.		UAT București

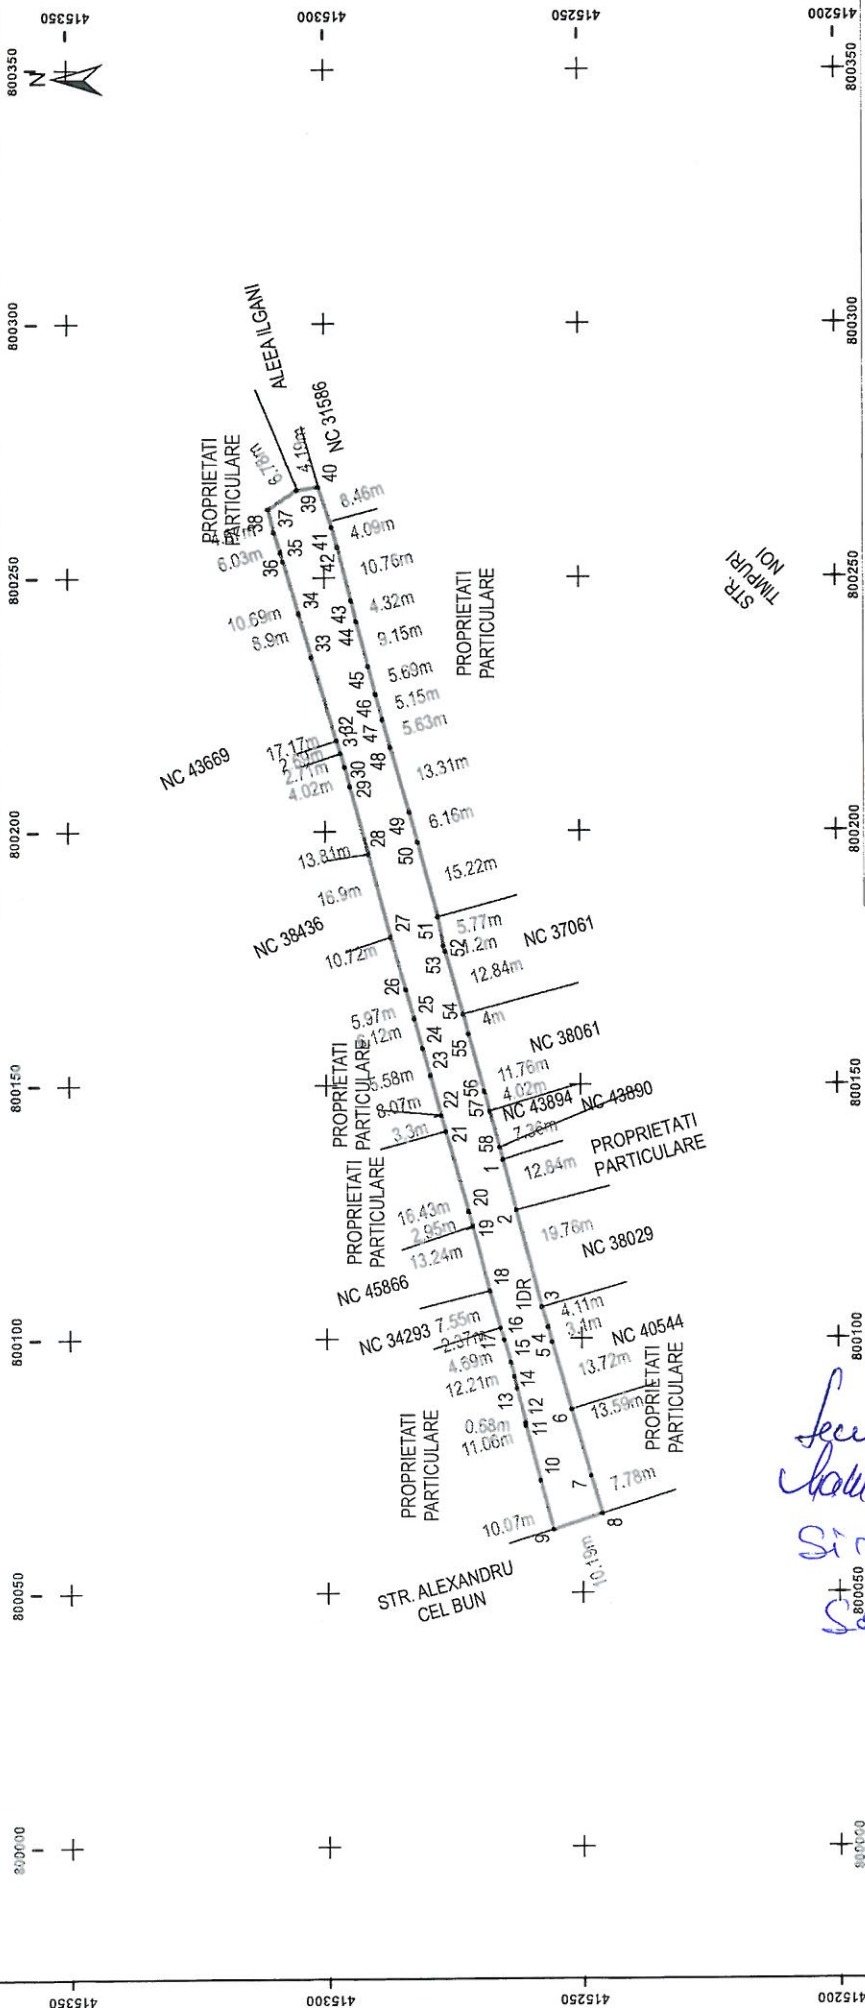

A. DATE REFERITOARE LA TEREN				Mentiiuni
Numar Parcela	Categorie de folosinta	Suprafata (mp)	Teren delimitat de gard de lemn, gard de beton, gard de metal si / limita conventionala.	
		2037		
1	DR			
		Total	2037	

B. DATE REFERITOARE LA CONSTRUCTII			Mentiiuni
Cod Constr	Destinatie	Suprafata construita la sol (mp)	

mp = 2037 mp

Inspector
Confirm introducerea imobilului in baza de date integrata si

Data
 Seminatura si parata
 Stampila BCPI


Scara: 1:1000

Stampila BCPI
---	--

PLAN DE AMPLASAMENT SI DELIMITARE A IMOBILULUI


Scara: 1:500

Nr. Cadastral	Suprafata masurata	Adresa imobilului
Carte Funciara nr.	1849	STR. HERACLEEA, Municipiul Tulcea, judet Tulcea
		UAT
		Bucuresti

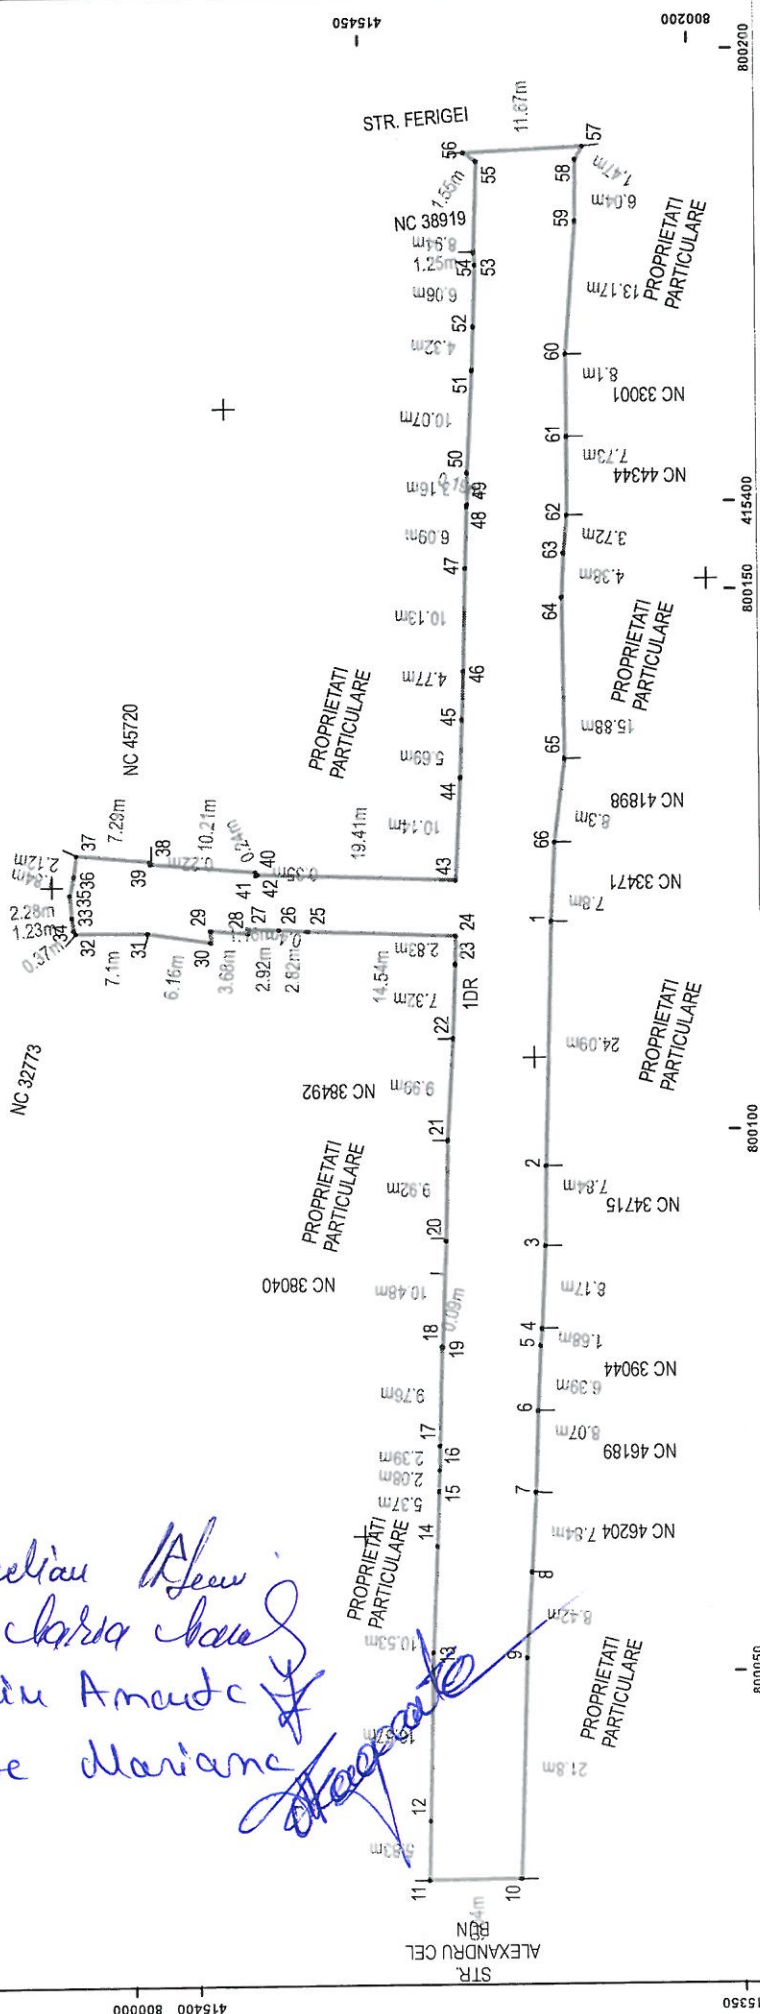

A. DATE REFERITOARE LA TEREN			
Numar Parcela	Categorie de folosinta	Suprafata (mp)	Mentiiuni
1	DR	1849	Teren delimitat de gard de lemn, gard de beton, gard de metal si limita conventionala.
	Total	1849	
B. DATE REFERITOARE LA CONSTRUCTII			
God Constr	Destinatie	Suprafata construita la sol (mp)	Mentiiuni
	Total		

Suprafata totala masurata a imobilului = 1849 mp
Suprafata din act = mp

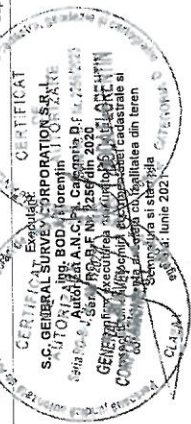

Inspector
Confirm introducerea imobilului in baza de date integrata si
atribuirea numarului cadastral
Semnatura si parafă
Data
Stampila BCPI

Scara: 1:1000


A. DATE REFERITOARE LA TEREN			
Numar Parcela	Categorie de folosinta	Suprafata (mp)	Mentiuni
1	DR	1783	Teren delimitat de gard de lemn, gard de beton, gard de metal si limita conventionala.
Total		1783	
B. DATE REFERITOARE LA CONSTRUCTII			
Cod Constr	Destinatie	Suprafata construita la sol (mp)	Mentiuni
Total			
		Suprafata totala masurata a imobilului = 1783 mp Suprafata din act = mp	

Executant
S.C. GENERAL SURVEY CORPORATION S.R.L.
Ing. BODA Florentin
Autorizata A.N.C.P. Categoria D, Seria RD-B-F Nr. 256 din 2020
Data: 10 Iunie 2021
CLASA 1

Inspector

Confirm introducerea imobilului in baza de date integrata si atribuirea numarului cadastral

Semnatura si parafa


Data

Stampila BCPI

PLAN DE AMPLASAMENT SI DELIMITARE A IMOBILULUI

Scara: 1:500

Nr. Cadastral		Suprafata masurata		Adresa imobilului	
		628		STR. NOPTII, Municipiul Tulcea, judet Tulcea	
Carte Funciara nr.		UAT		Bucuresti	

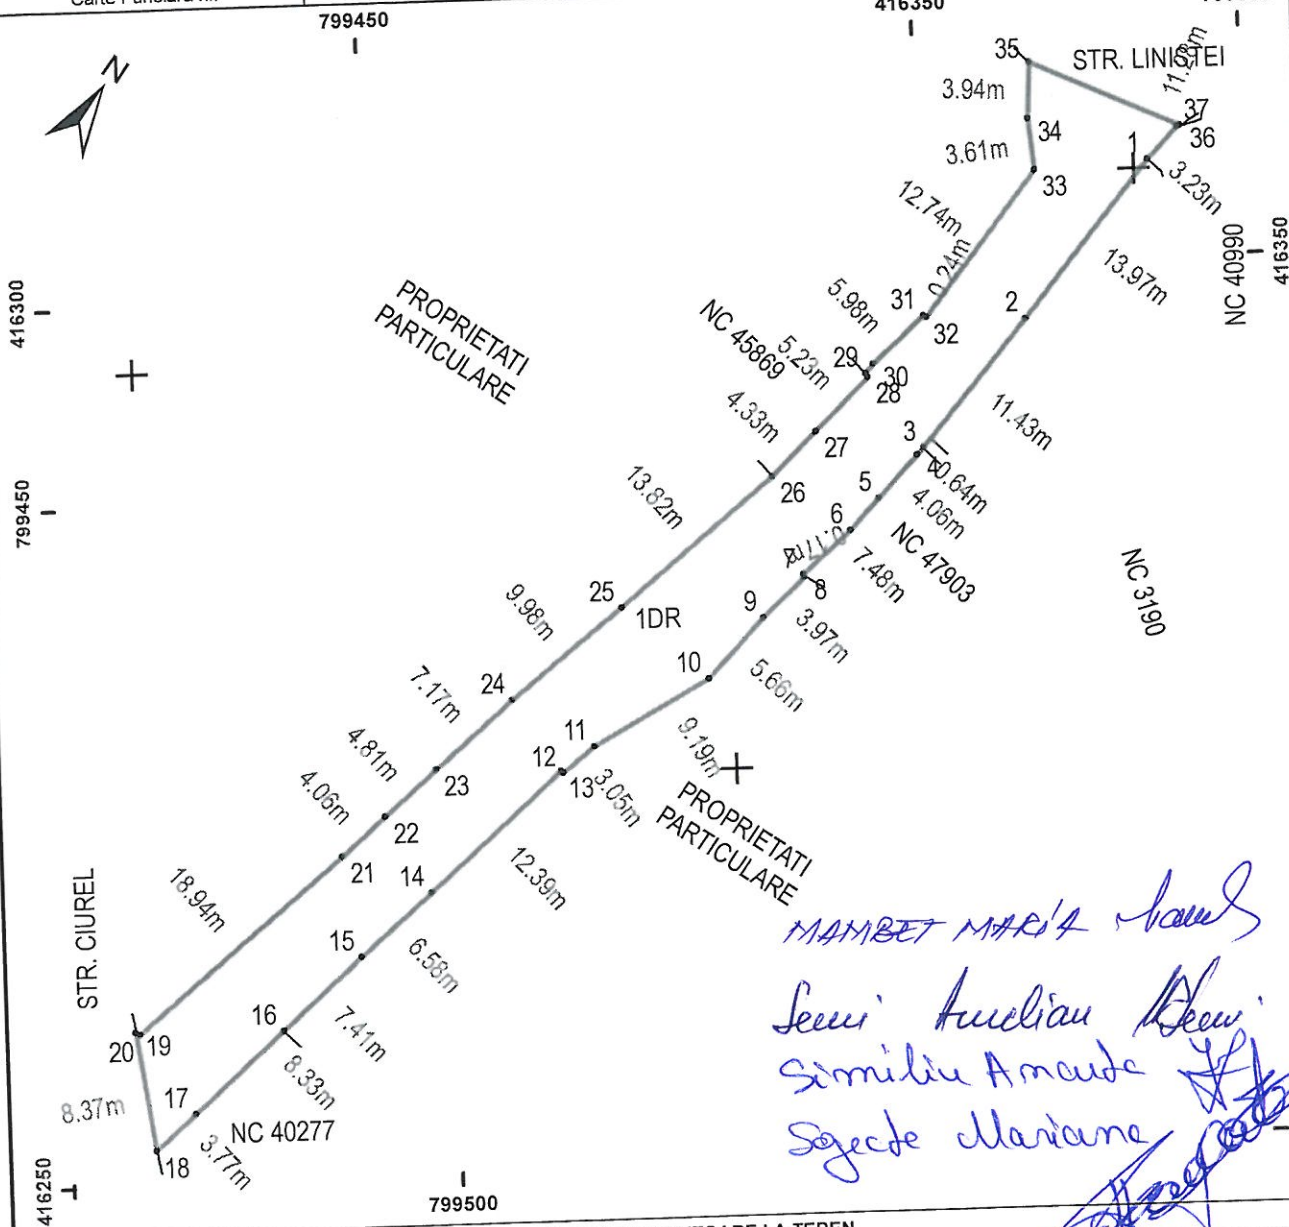


A. DATE REFERITOARE LA TEREN

Numar Parcela	Categorie de folosinta	Suprafata (mp)	Mentiiuni
1	DR	628	Teren delimitat de gard de lemn, gard de beton, gard de metal si limita conventionala.
Total		628	

B. DATE REFERITOARE LA CONSTRUCTII

Cod Constr	Destinatie	Suprafata construita la sol (mp)	Mentiiuni
Total			

Suprafata totala masurata a imobilului = 628 mp
Suprafata din act = mp

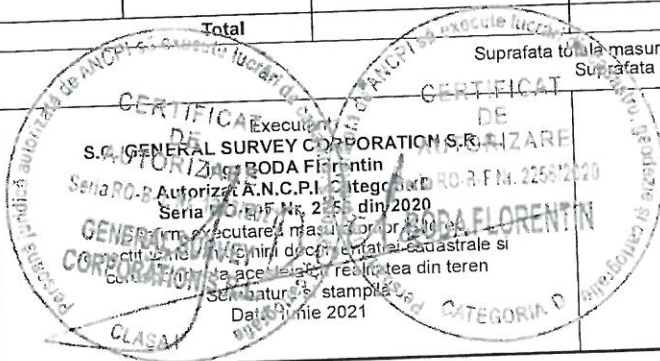


Inspector
Confirm introducerea imobilului in baza de date integrata si atribuirea numarului cadastral
Semnatura si parafa
Data
Stampila BCPI

PLAN DE AMPLASAMENT SI DELIMITARE A IMOBILULUI

Scara: 1:1000

Nr. Cadastral	Suprafata masurata	Adresa imobilului	
	866	STR. OVIDIU, Municipiul Tulcea, judet Tulcea	
Carte Funciara nr.	UAT	Bucuresti	
	799450	799500	

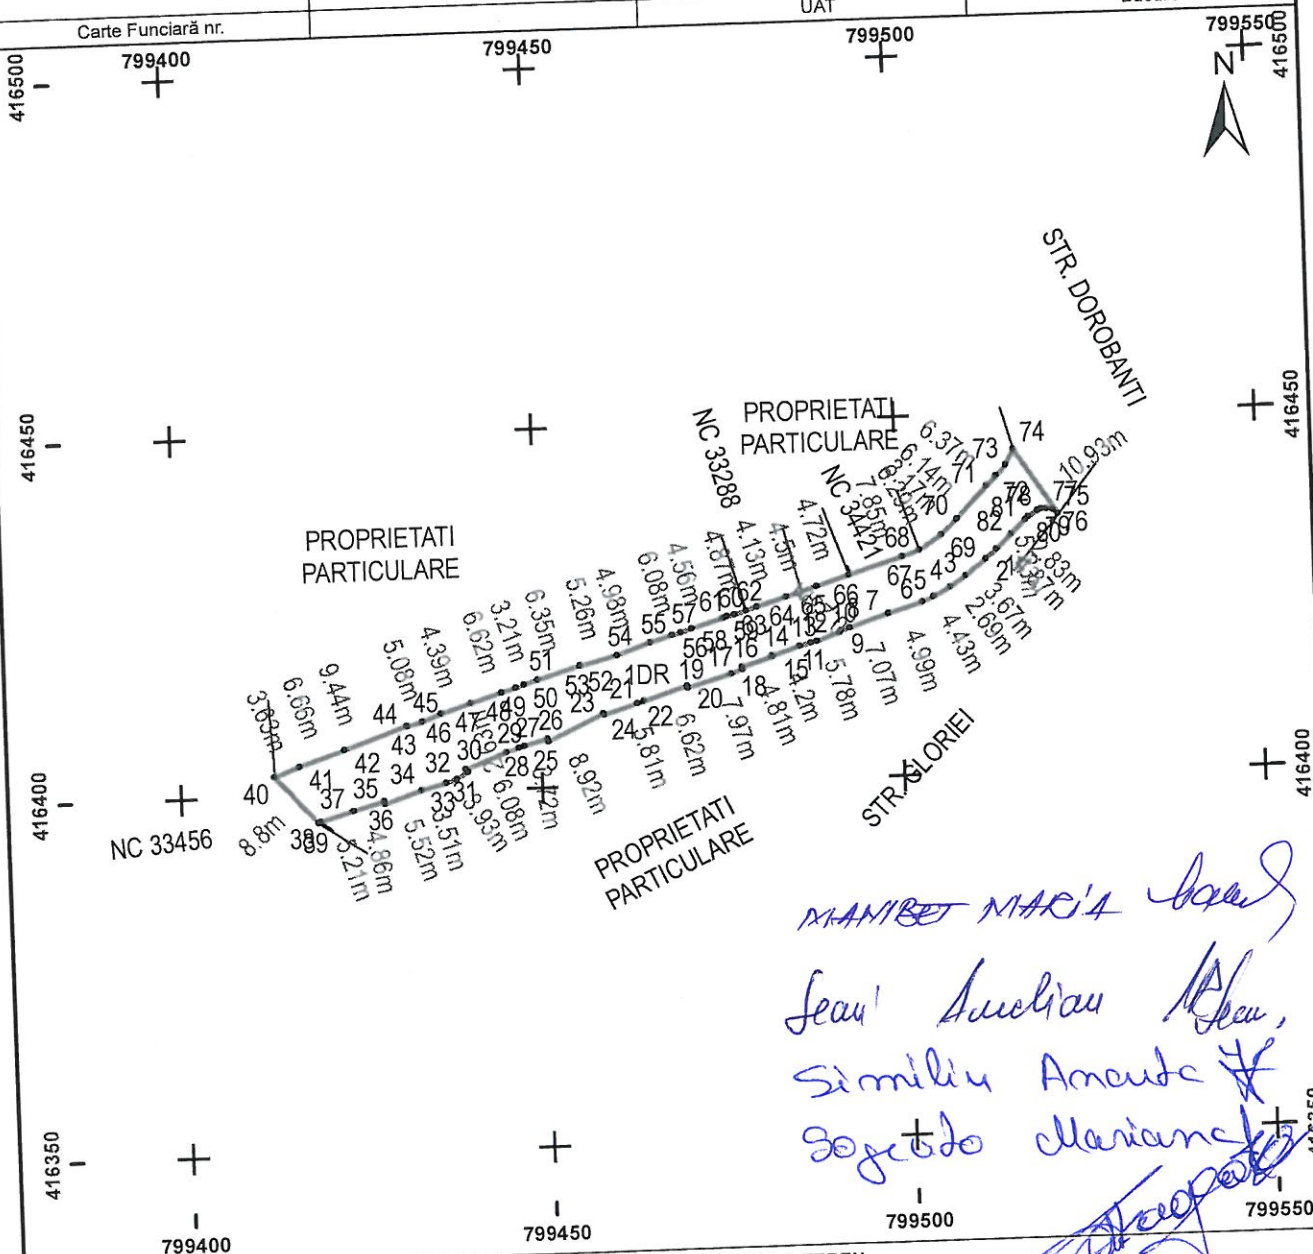

MANIBET MARIA
Seau' Anghel
Similiu Amanta
Soxeto Marian

A. DATE REFERITOARE LA TEREN			
Numar Parcela	Categorie de folosinta	Suprafata (mp)	Mentiuni
1	DR	866	Teren delimitat de gard de lemn, gard de beton, gard de metal si limita conventionala.
Total		866	

B. DATE REFERITOARE LA CONSTRUCTII			
Cod Constr	Destinatie	Suprafata construita la sol (mp)	Mentiuni
Total			

Suprafata totala masurata a imobilului = 866 mp
 Suprafata din act = mp


CERTIFICAT
 Executant: S.C. GENERAL SURVEY CORPORATION S.R.L.
 ing. BODA Florentin
 Autorizat A.N.C.P. Categoria D
 Seria PO-P, Serie PO-B-F Nr. 2256 din 2020
 Date: Iunie 2021

Inspector
 Confirm introducerea imobilului in baza de date integrata si
 atribuirea numarului cadastral
 Semnatura si parafa
 Data
 Stampila BCPI

PLAN DE AMPLASAMENT SI DELIMITARE A IMOBILULUI

Scara: 1:1000

Nr. Cadastral		Suprafata masurata		Adresa imobilului	
1011		STR. STANCIOR, Municipiul Tulcea, Judet Tulcea		UAT	
Carte Funciara nr.		799600		Bucuresti	

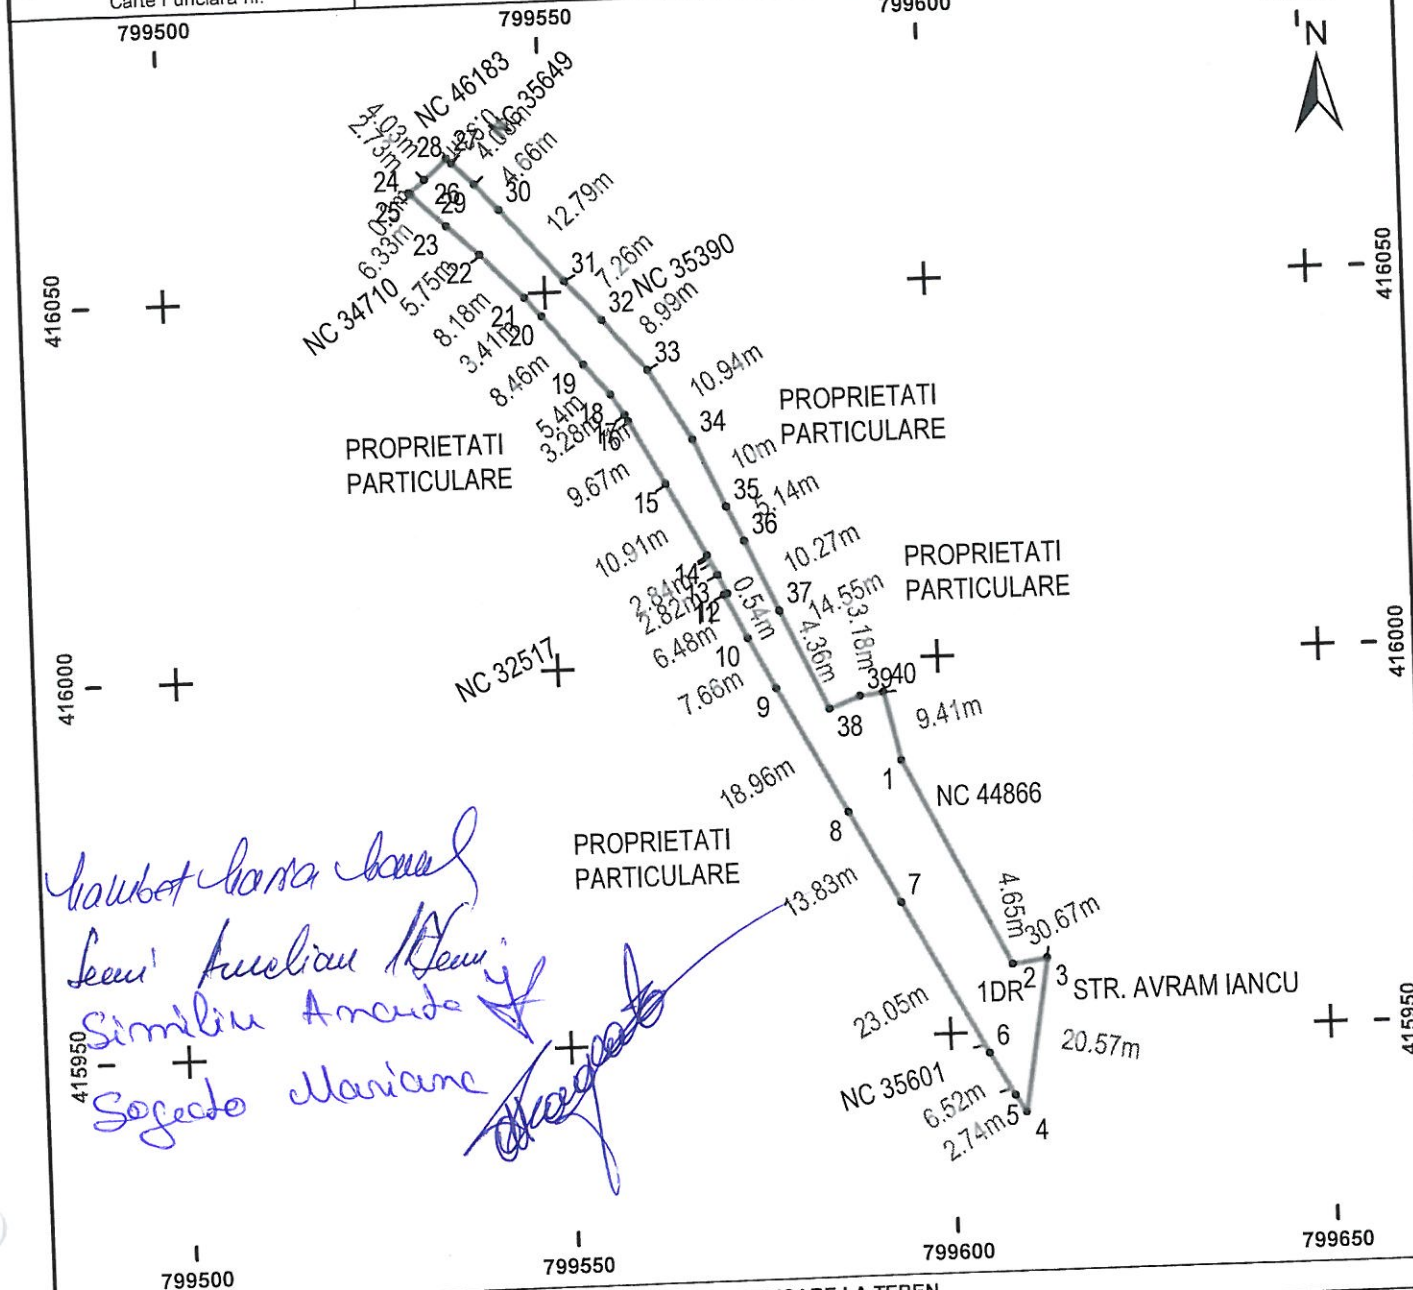


A. DATE REFERITOARE LA TEREN

Numar Parcela	Categorie de folosinta	Suprafata (mp)	Mentiuni
1	DR	1011	Teren delimitat de gard de lemn, gard de beton, gard de metal si limita conventionala.
Total		1011	

B. DATE REFERITOARE LA CONSTRUCTII

Cod Constr	Destinatie	Suprafata construita la sol (mp)	Mentiuni
Total			

Suprafata totala masurata a imobilului = 1011 mp
Suprafata din act = mp

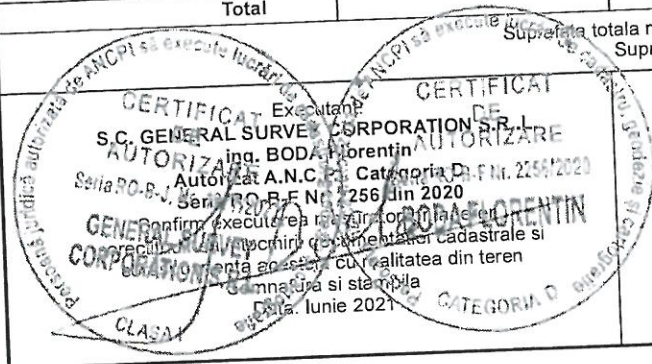


Inspector
Confirm introducerea imobilului in baza de date integrata si
atribuirea numarului cadastral
Semnatura si parafa
Data
Stampila BCPI

PLAN DE AMPLASAMENT SI DELIMITARE A IMOBILULUI

Scara: 1:500

Nr. Cadastral	Suprafata masurata	Adresa imobilului	
	477	STR. STRABUNA, Municipiul Tulcea, judet Tulcea	
Carte Funciara nr.		UAT	Bucuresti
799525	799550	799575	799600

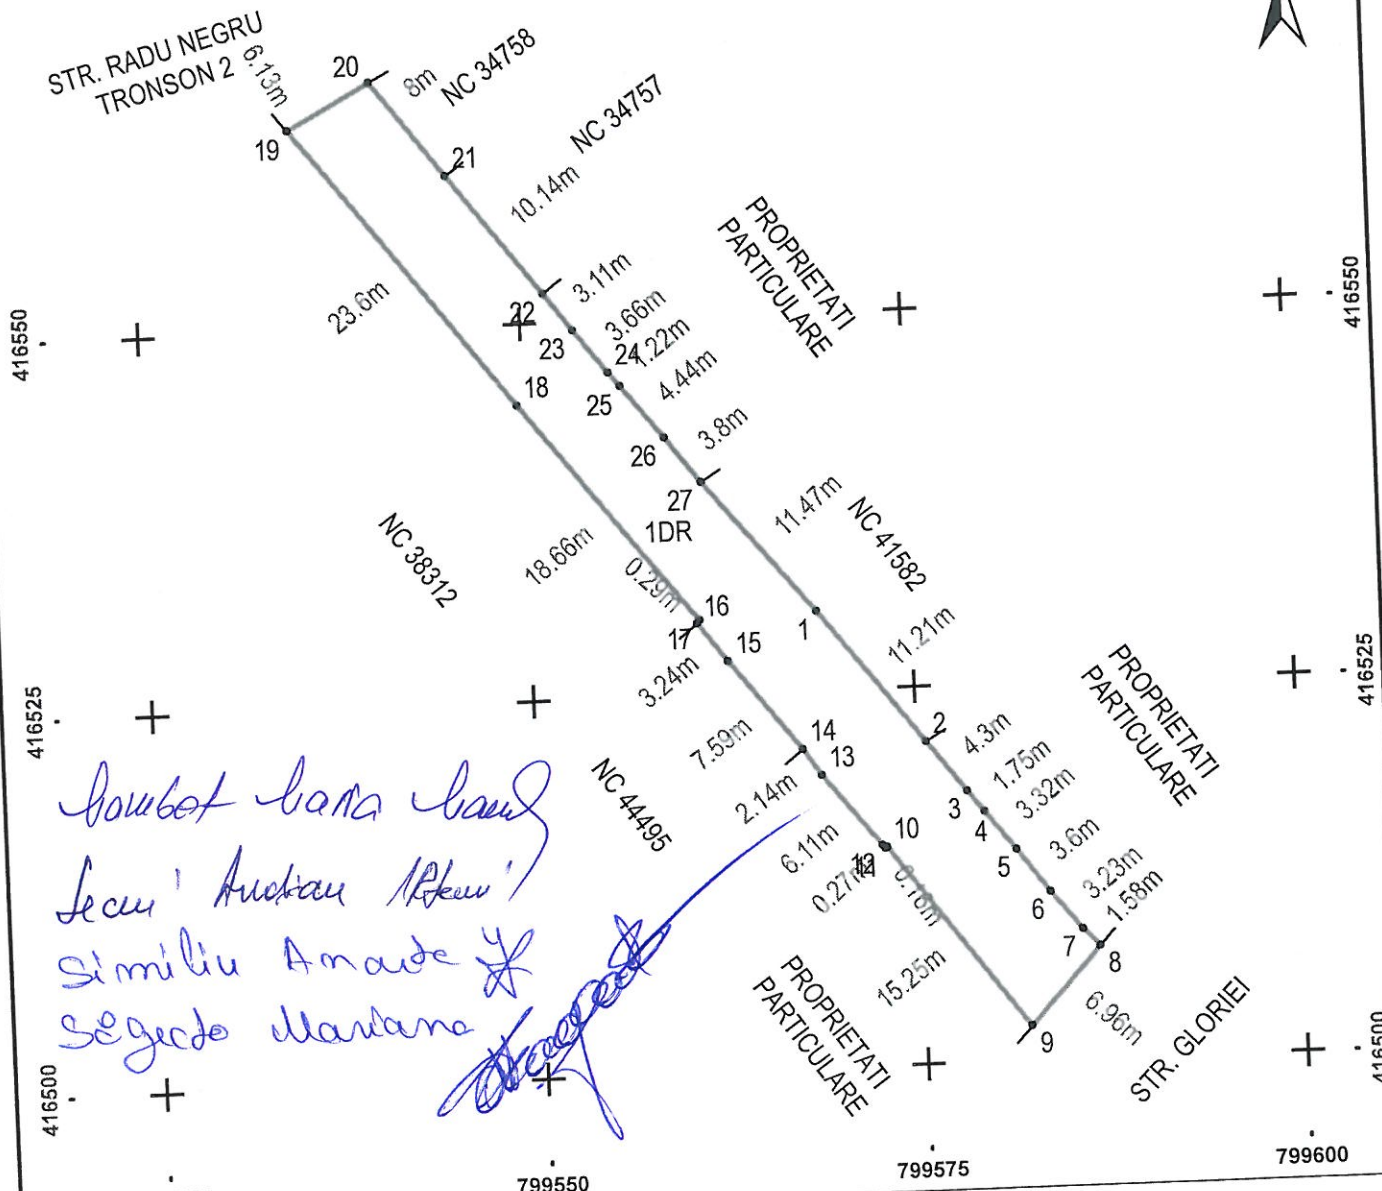


A. DATE REFERITOARE LA TEREN

Numar Parcela	Categorie de folosinta	Suprafata (mp)	Mentiuni
1	DR	477	Teren delimitat de gard de lemn, gard de beton, gard de metal si limita conventionala.
Total		477	

B. DATE REFERITOARE LA CONSTRUCTII

Cod Constr	Destinatie	Suprafata construita la sol (mp)	Mentiuni
Total			


Suprafata totala masurata a imobilului = 477 mp
Suprafata din act = mp

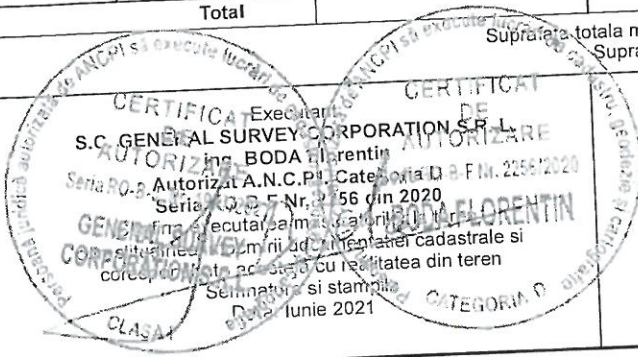

Inspector
Confirm introducerea imobilului in baza de date integrata si
atribuirea numarului cadastral
Semnatura si parafa
Data
Stampila BCPI

Scara: 1:1000

Nr. Cadastral	Suprafata masurata 2496	Adresa imobilului STR. TIMPURI NOI, Municipiul Tulcea, judet Tulcea Bucuresti
---------------	----------------------------	---

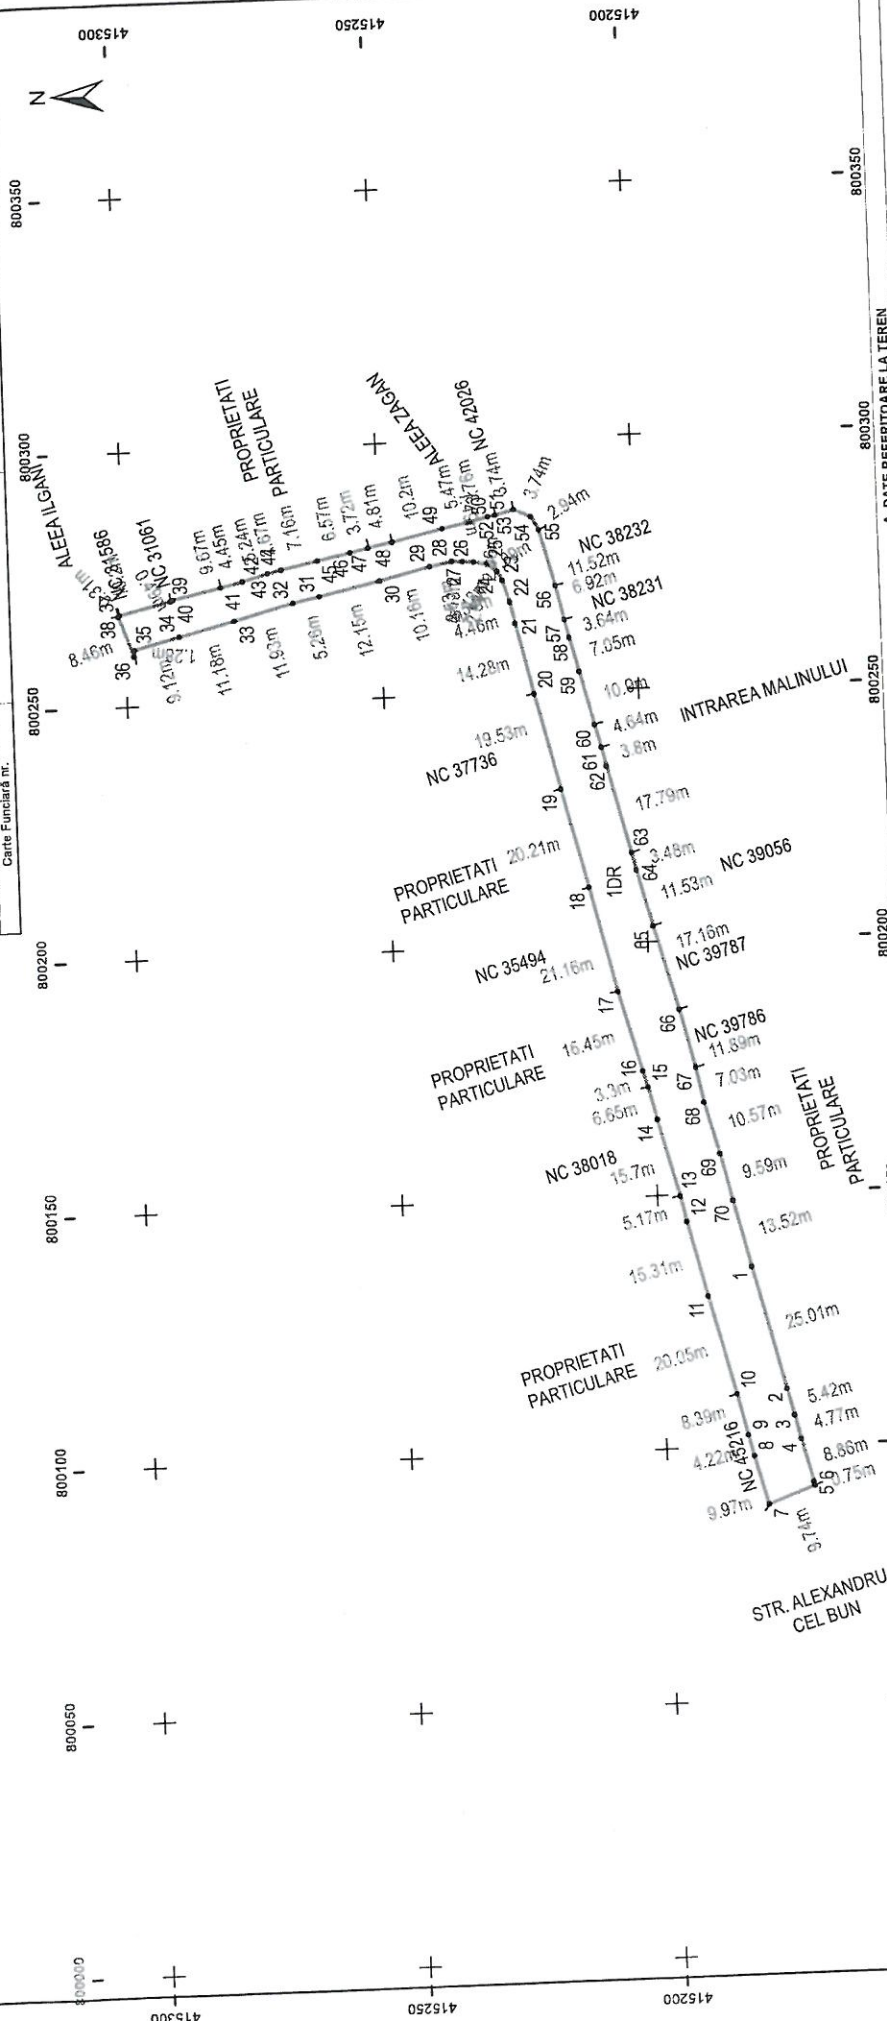

A. DATE REFERITORE LA TEREN				Mentii
Numar Parcela	Categorie de folosinta	Suprafata (mp)		
1	DR	2496		
Total		2496		

Teren delimitat de gard de lemn, gard de beton, gard de metal si limita conventionala.

B. DATE REFERITORE LA CONSTRUCTII			Mentii
Cod Constr	Destinatie	Suprafata construita la sol (mp)	

Valoarea masurata a imobilului = 2496 mp
Suprafata din act = mp

Inspector

Confirm introducerea imobilului in baza de date integrata si
atribuirea numarului cadastral

Semnatura si parafa

Data

Stampila BCPI



800050 800100

hambet barta hant
Secur' Avelia Fleur
similiu arcuto
cageata cloriana

PLAN DE AMPLASAMENT SI DELIMITARE A IMOBILULUI

Scara: 1:1000

Adresa imobilului

Nr. Cadastral

Suprafata masurata

STR. VACARESCU, Municipiul Tulcea, judet Tulcea

Carte Funciara nr.

799450

799500

STR. DOROBANTI



STR. DOROBANTI

PROPRIETATI PARTICULARE

PROPRIETATI PARTICULARE

PROPRIETATI PARTICULARE


ALEEA VACARESCU


A. DATE REFERITOARE LA TEREN

Numar Parcela	Categorie de folosinta	Suprafata (mp)	Mentiuni
1	DR	1005	Teren delimitat de gard de lemn, gard de beton, gard de metal si limita conventionala.
Total		1005	

B. DATE REFERITOARE LA CONSTRUCTII

Cod Constr	Destinatie	Suprafata construita la sol (mp)	Mentiuni
Total			


Suprafata totala masurata a imobilului = 1005 mp
Suprafata din act = mp

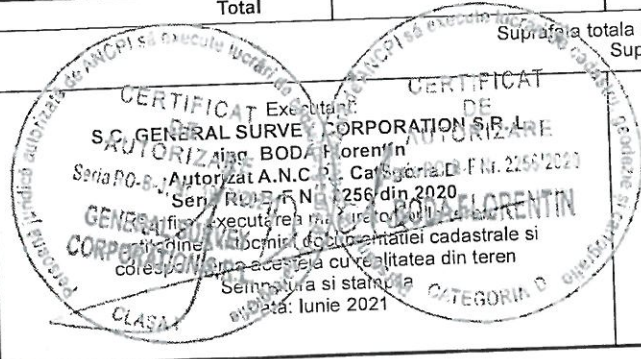

Inspector
Confirm introducerea imobilului in baza de date integrata si
atribuirea numarului cadastral
Semnatura si parafa
Data
Stampila BCPI

PLAN DE AMPLASAMENT ȘI DELIMITARE A IMOBILULUI
Scara 1 : 1000

Nr. Cadastral	Suprafața măsurată (mp)	Adresa Imobilului
6458		Str. Elena Doamna, Municipiul Tulcea, Județul Tulcea
Carte Funciara nr.	UAT	Tulcea

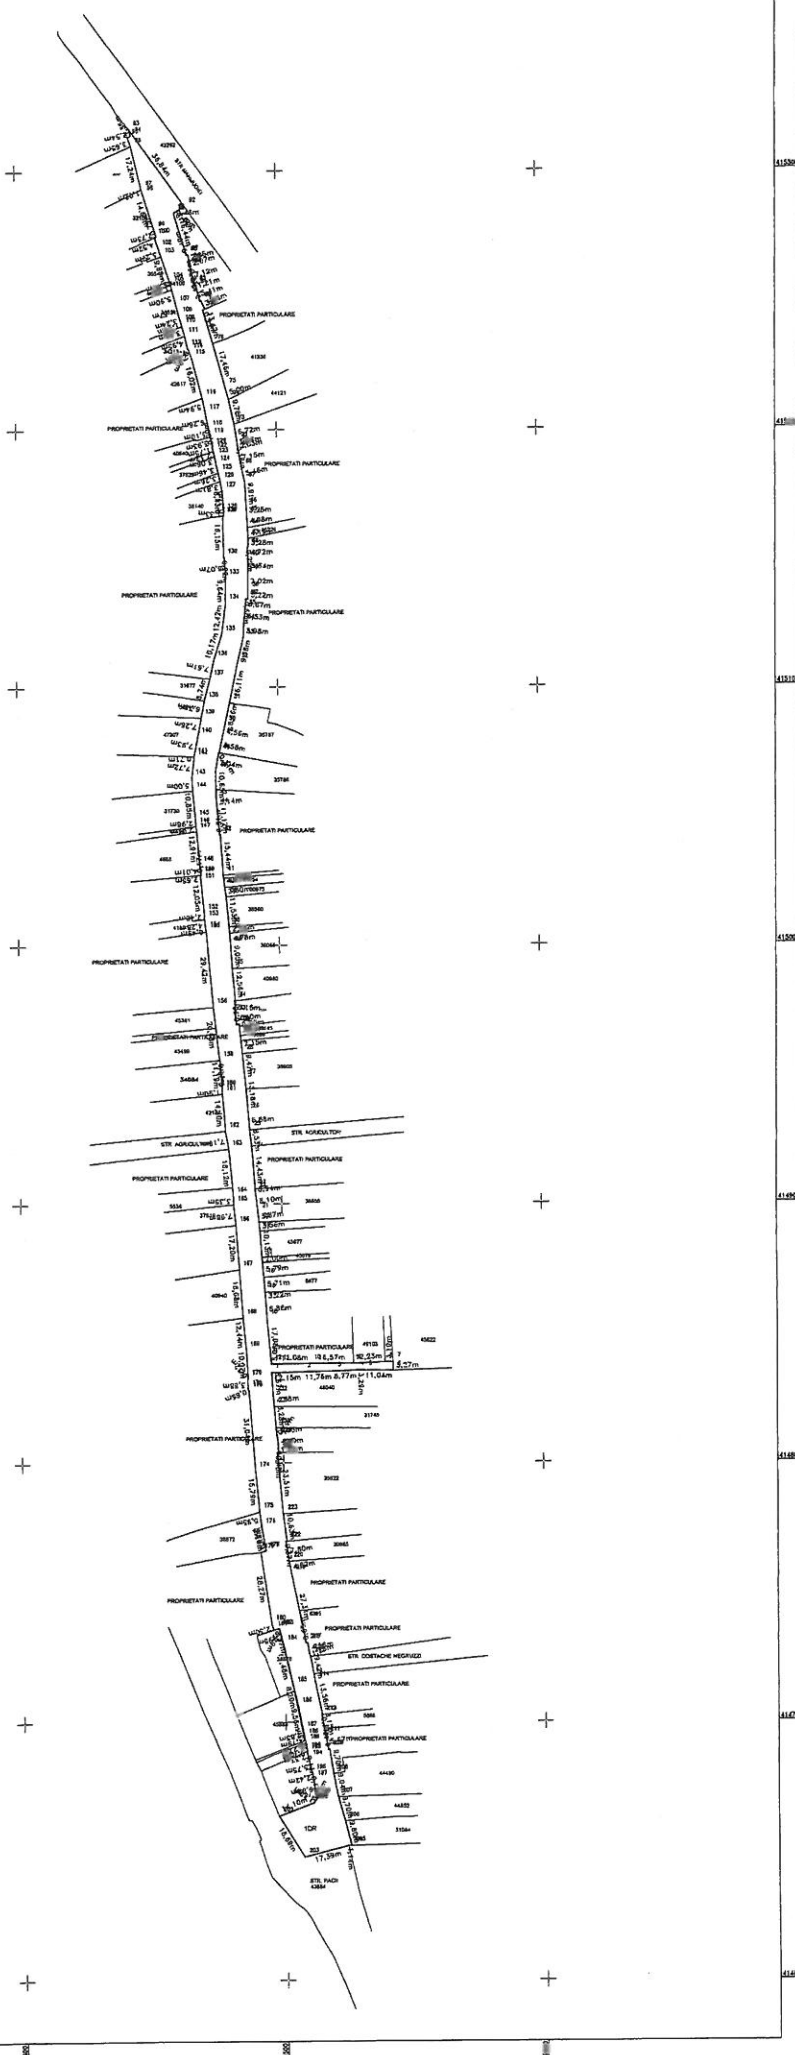

*Scris: Lucian M. H. -
bulet ban's banc*

A. DATE REFERITOARE LA TEREN			
Număr parcelă	Categoria de folosință	Suprafața (mp)	Mențiuni
1	DR	6458	Teren delimitat de gard de metal, gard de lemn, gard de beton al limita conventionala.
Total		6458	
B. DATE REFERITOARE LA CONSTRUCȚII			
Cod Constr	Destinația	Suprafața construită la sol (mp)	Mențiuni
Total			
Suprafața totală măsurată a imobilului = 6458mp Suprafața din aer = mp			


Inspector

Confirm introducerea imobilului în baza de date integrată și atribuirea numărului de evidență


Serviciu și pașaport

Data

Ștampă BCPI

Scara: 1:1000

Nr. Cadastral	Suprafată măsurată	Adresa imobilului	
	856	STR. NICOPOL TRONSON 1, Municipiul Tulcea, judet Tulcea	

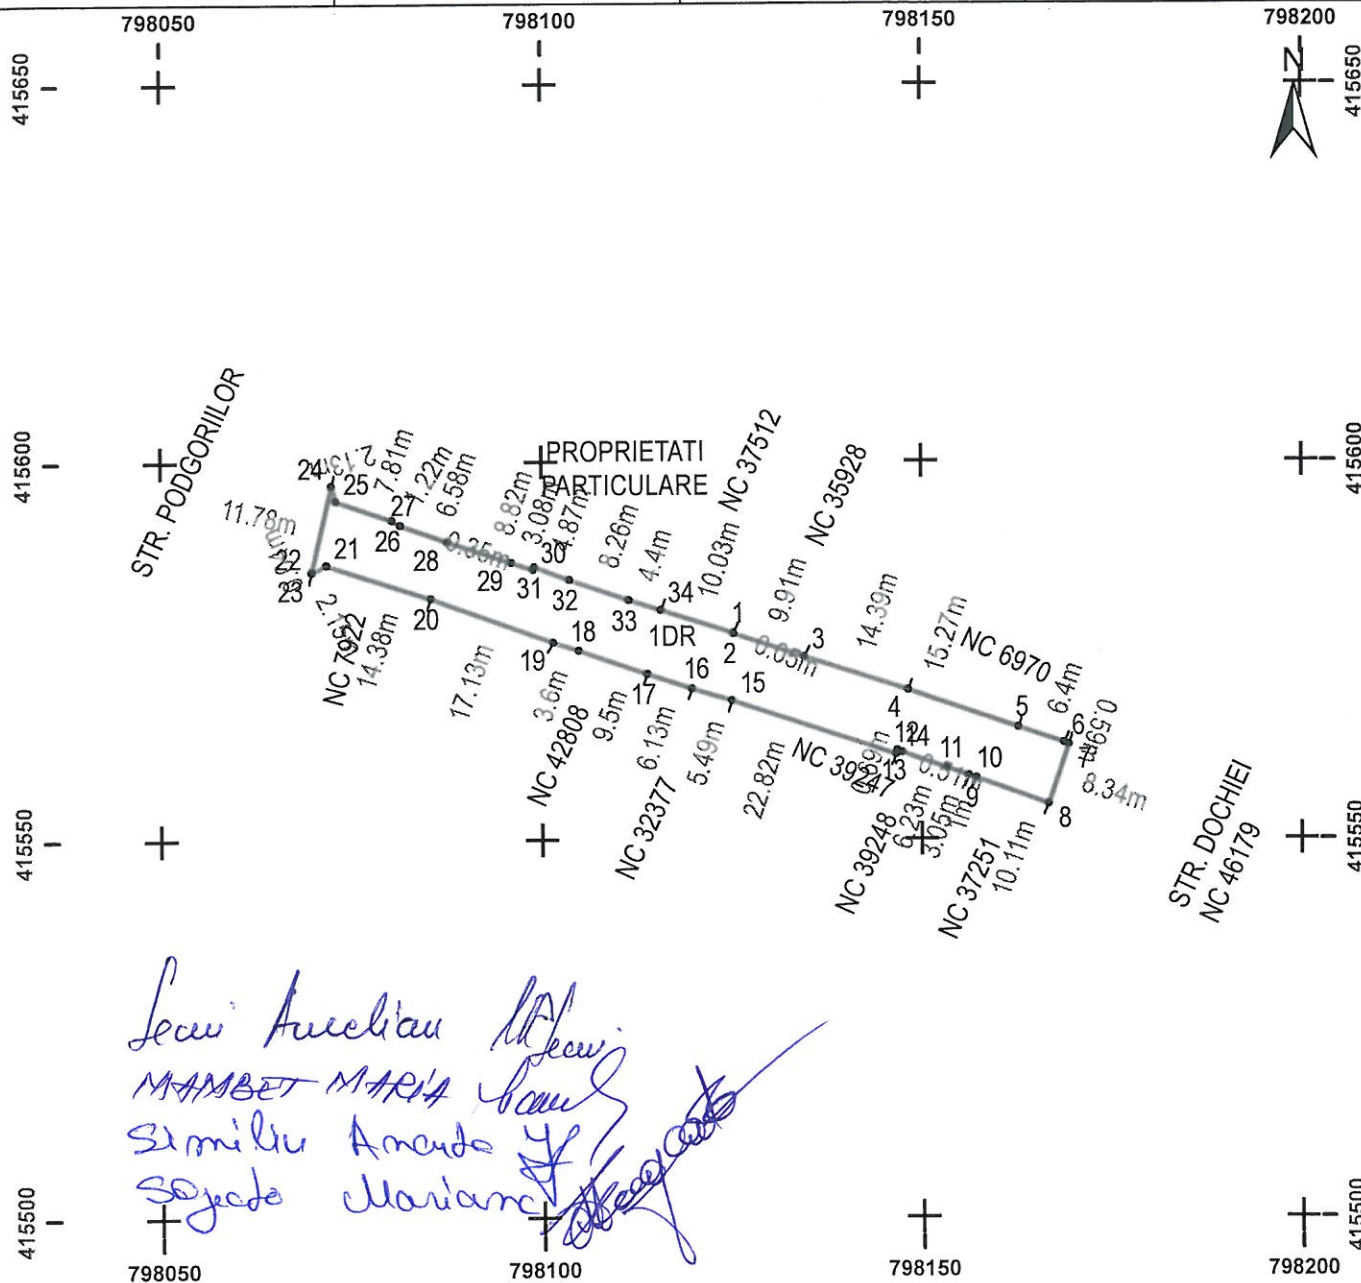

A. DATE REFERITOARE LA TEREN

Numar Parcela	Categorie de folosinta	Suprafata (mp)	Mentiuni
1	DR	856	Teren delimitat de gard de lemn, gard de beton, gard de metal si limita conventionala.
Total		856	

B. DATE REFERITOARE LA CONSTRUCTII

Cod Constr	Destinatie	Suprafata construita la sol (mp)	Mentiuni
Total			


Suprafata totala masurata a imobilului = 856 mp
Suprafata din act = mp

Inspector

Confirm introducerea imobilului in baza de date integrata si
atribuirea numarului cadastral
Semnatura si parafa


Data

Stampila BCPI

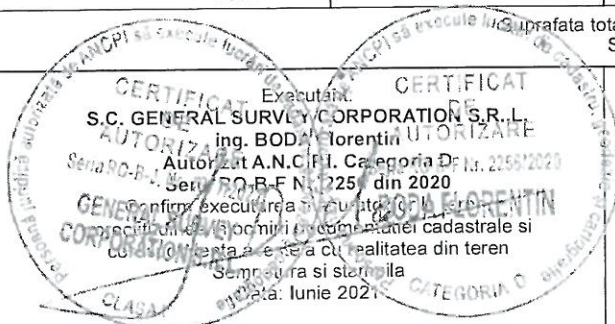

Scara: 1:500

Nr. Cadastral	Suprafată masurată	Adresa imobilului	
	485	STR. NICOPOL TRONSON 2, Municipiul Tulcea, judet Tulcea	

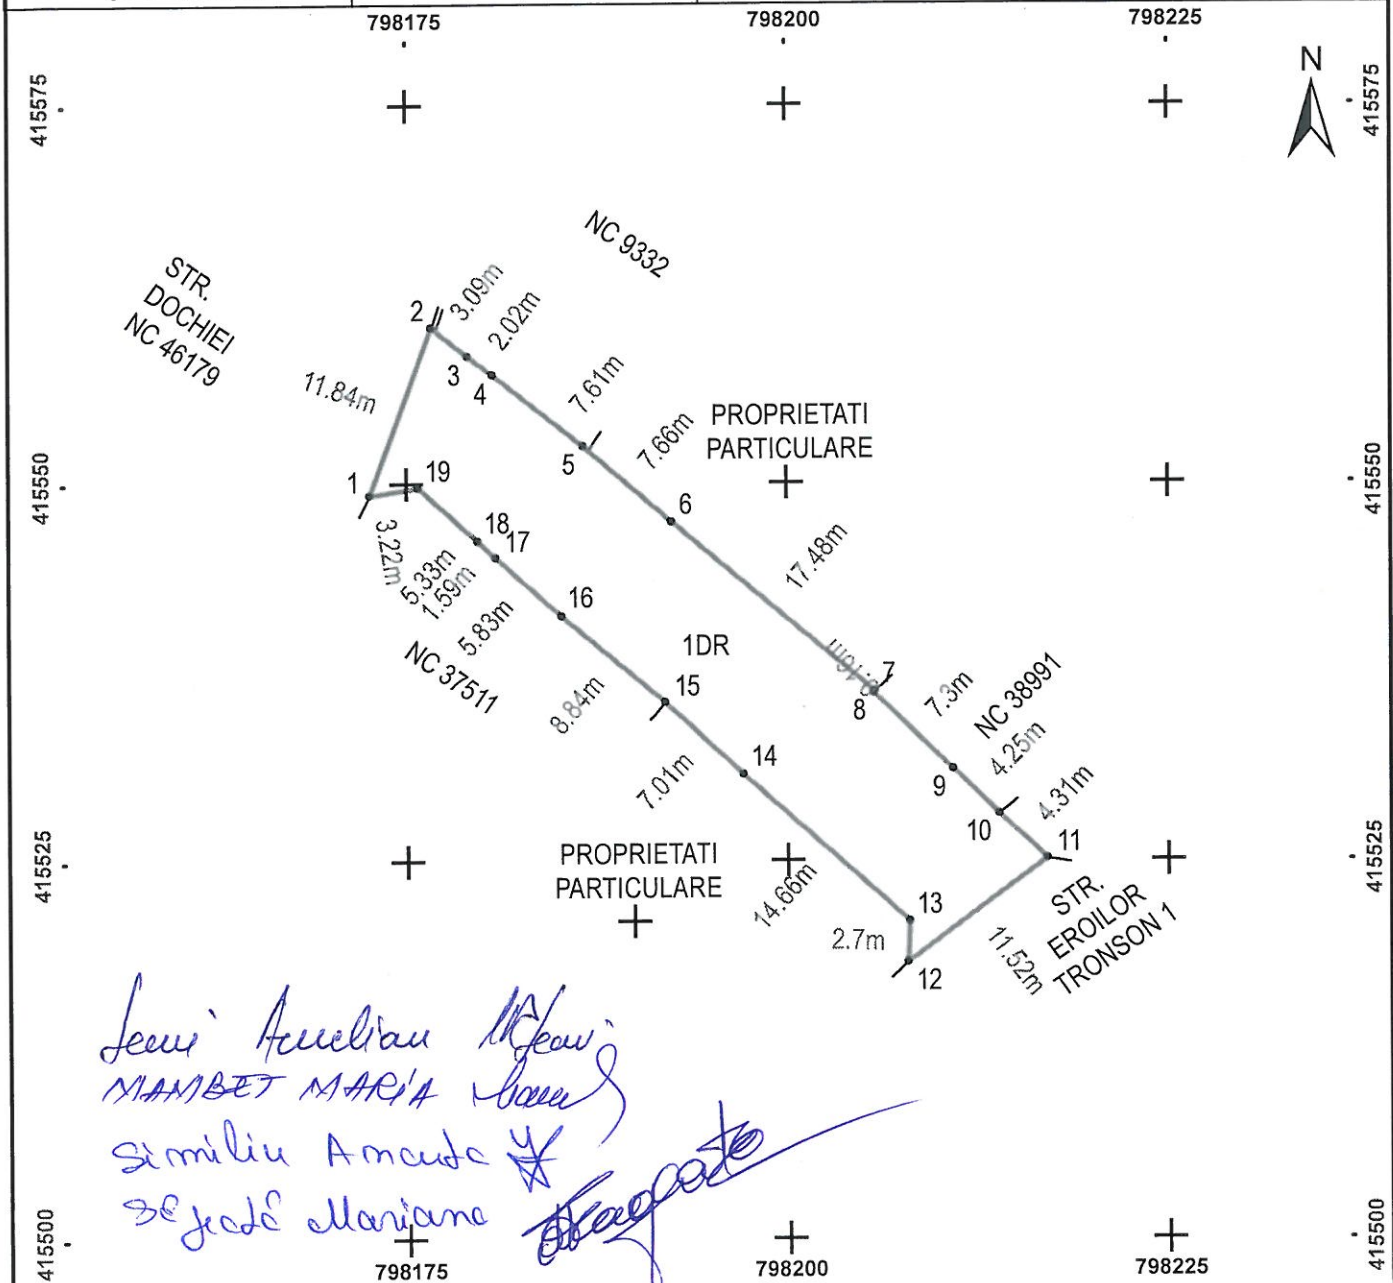

A. DATE REFERITOARE LA TEREN

Numar Parcela	Categorie de folosinta	Suprafata (mp)	Mentiuni
1	DR	485	Teren delimitat de gard de lemn, gard de beton, gard de metal si limita conventionala.
Total		485	

B. DATE REFERITOARE LA CONSTRUCTII

Cod Constr	Destinatie	Suprafata construita la sol (mp)	Mentiuni
Total			

Suprafata totala masurata a imobilului = 485 mp
Suprafata din act = mp


CERTIFICAT de Executare
S.C. GENERAL SURVEY CORPORATION S.R.L.
Ing. BODA Florentin
Autoritate A.N.C.P. Cat. goria D
Seria R.C.B.F. Nr. 1256 din 2020
Confirm executia planului de amenajare a terului
reestruturarea terenului in terenuri cadastrale si
construcii pe baza a sistemului de realitate din teren
Se anunta si stampila
Data: 1unie 2021

Inspector
Confirm introducerea imobilului in baza de date integrata si
atribuirea numarului cadastral
Semnatura si parafa
Data
Stampila BCPI

PLAN DE AMPLASAMENT SI DELIMITARE A IMOBILULUI

Scara: 1:1000

Nr. Cadastral	Suprafată măsurată	Adresa imobilului	
	1008	STR. NICOPOL TRONSON 3, Municipiul Tulcea, judet Tulcea	

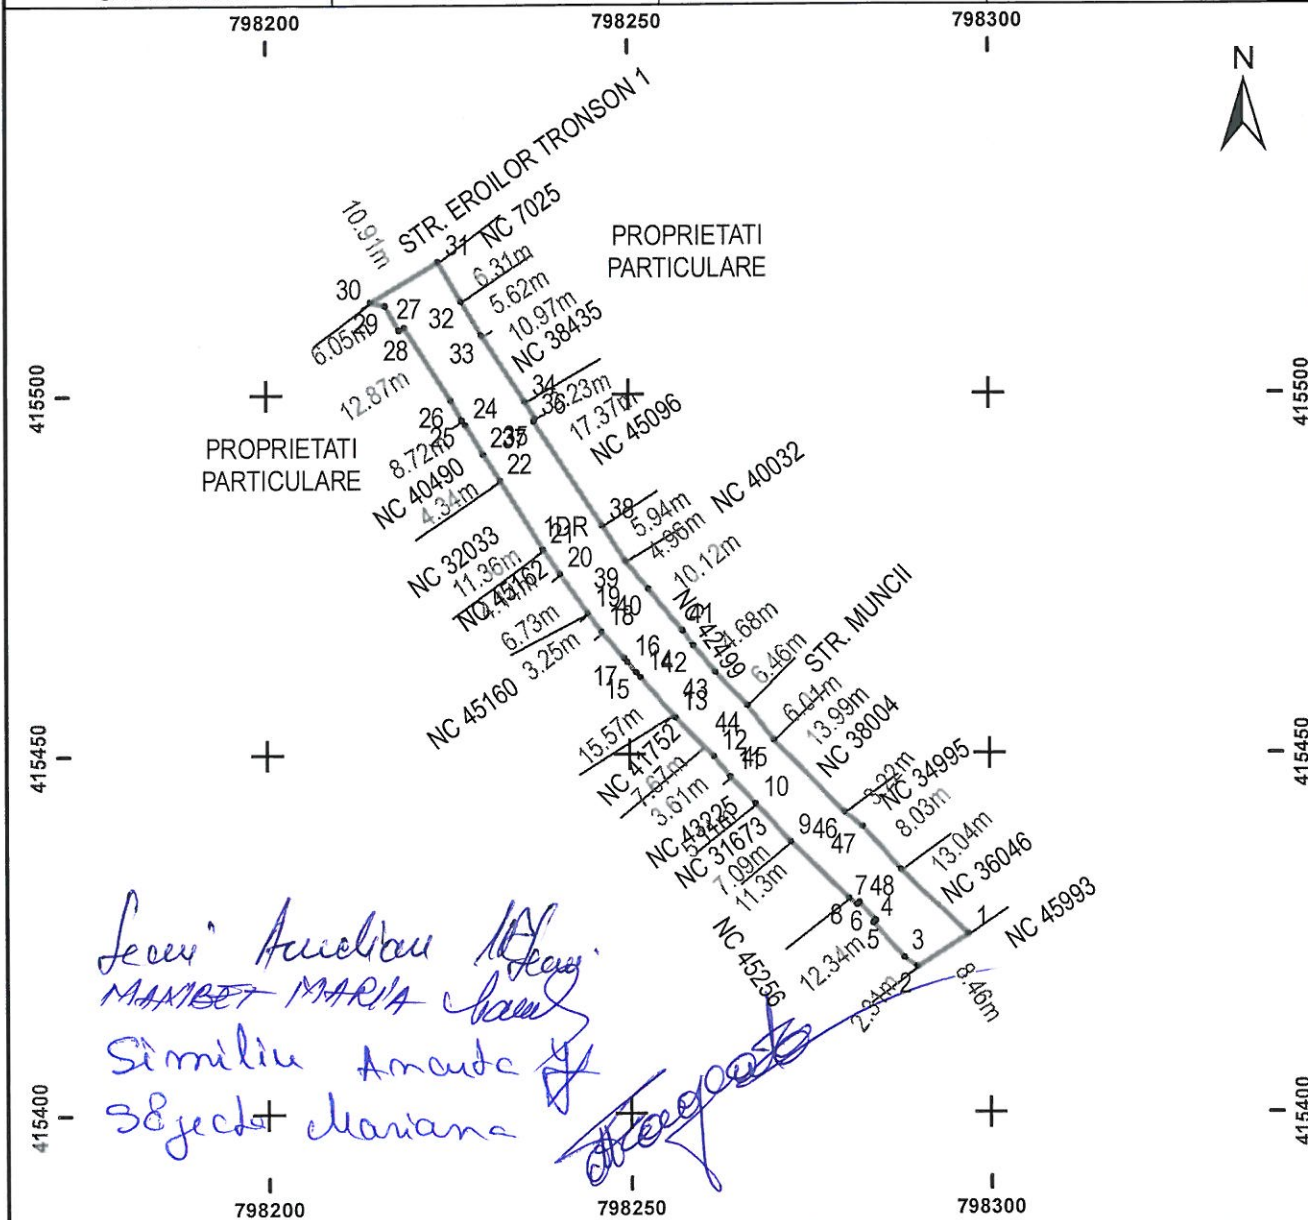


A. DATE REFERITOARE LA TEREN

Numar Parcela	Categorie de folosinta	Suprafata (mp)	Mentiuini
1	DR	1008	Teren delimitat de gard de lemn, gard de beton, gard de metal si limita conventionala.
Total		1008	

B. DATE REFERITOARE LA CONSTRUCTII

Cod Constr	Destinatie	Suprafata construita la sol (mp)	Mentiuini
Total			

Suprafata totala masurata a imobilului = 1008 mp
 Suprafata din act = mp

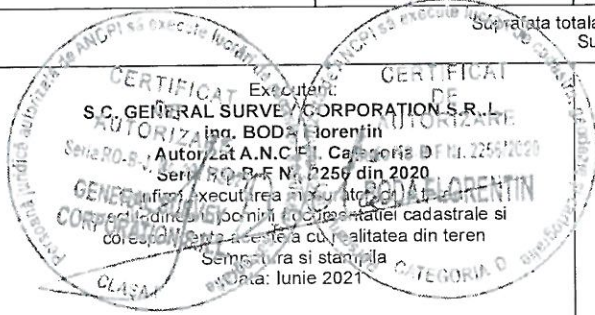


Inspector
 Confirm introducerea imobilului in baza de date integrata si
 atribuirea numarului cadastral
 Semnatura si parafa
 Data
 Stampila BCPI

PLAN DE AMPLASAMENT SI DELIMITARE A IMOBILULUI

Scara: 1:1000

Nr. Cadastral	Suprafata masurata	Adresa imobilului	
	1225	STR. NICOPOL TRONSON 4, Municipiul Tulcea, judet Tulcea	
Carte Funciară nr.		UAT	Bucuresti

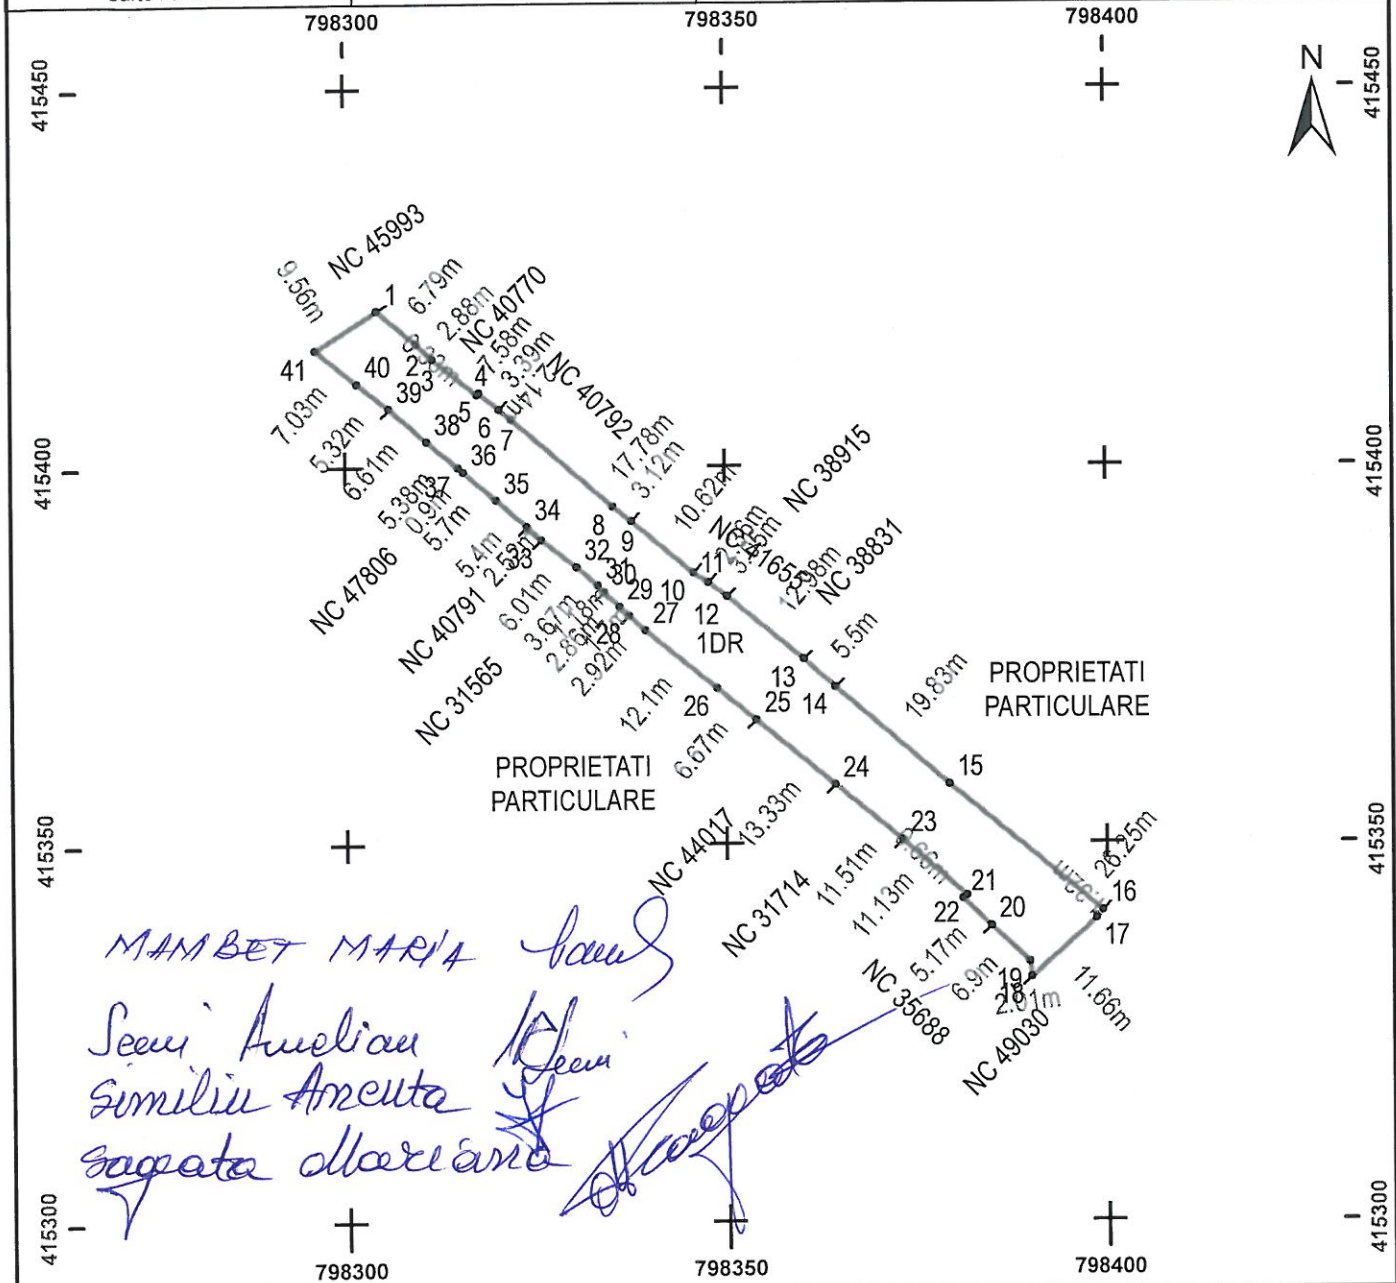


A. DATE REFERITOARE LA TEREN

Numar Parcela	Categorie de folosinta	Suprafata (mp)	Mentiuni
1	DR	1225	Teren delimitat de gard de lemn, gard de beton, gard de metal si limita conventionala.
Total		1225	

B. DATE REFERITOARE LA CONSTRUCTII

Cod Constr	Destinatie	Suprafata construita la sol (mp)	Mentiuni
Total			

Suprafata totala masurata a imobilului = 1225 mp
Suprafata din act = mp

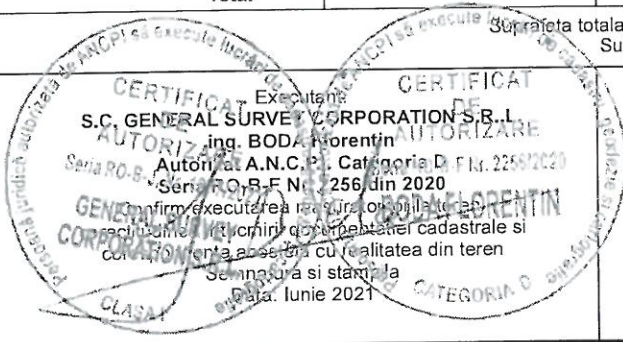


Inspector
Confirm introducerea imobilului in baza de date integrata si
atribuirea numarului cadastral
Semnatura si parafa
Data
Stampila BCPI

PLAN DE AMPLASAMENT SI DELIMITARE A IMOBILULUI

Scara: 1:1000

Nr. Cadastral	Suprafata masurata	Adresa imobilului	
	1000	STR. NICOPOL TRONSON 5, Municipiul Tulcea, judet Tulcea	
Carte Funciara nr.		UAT	Bucuresti

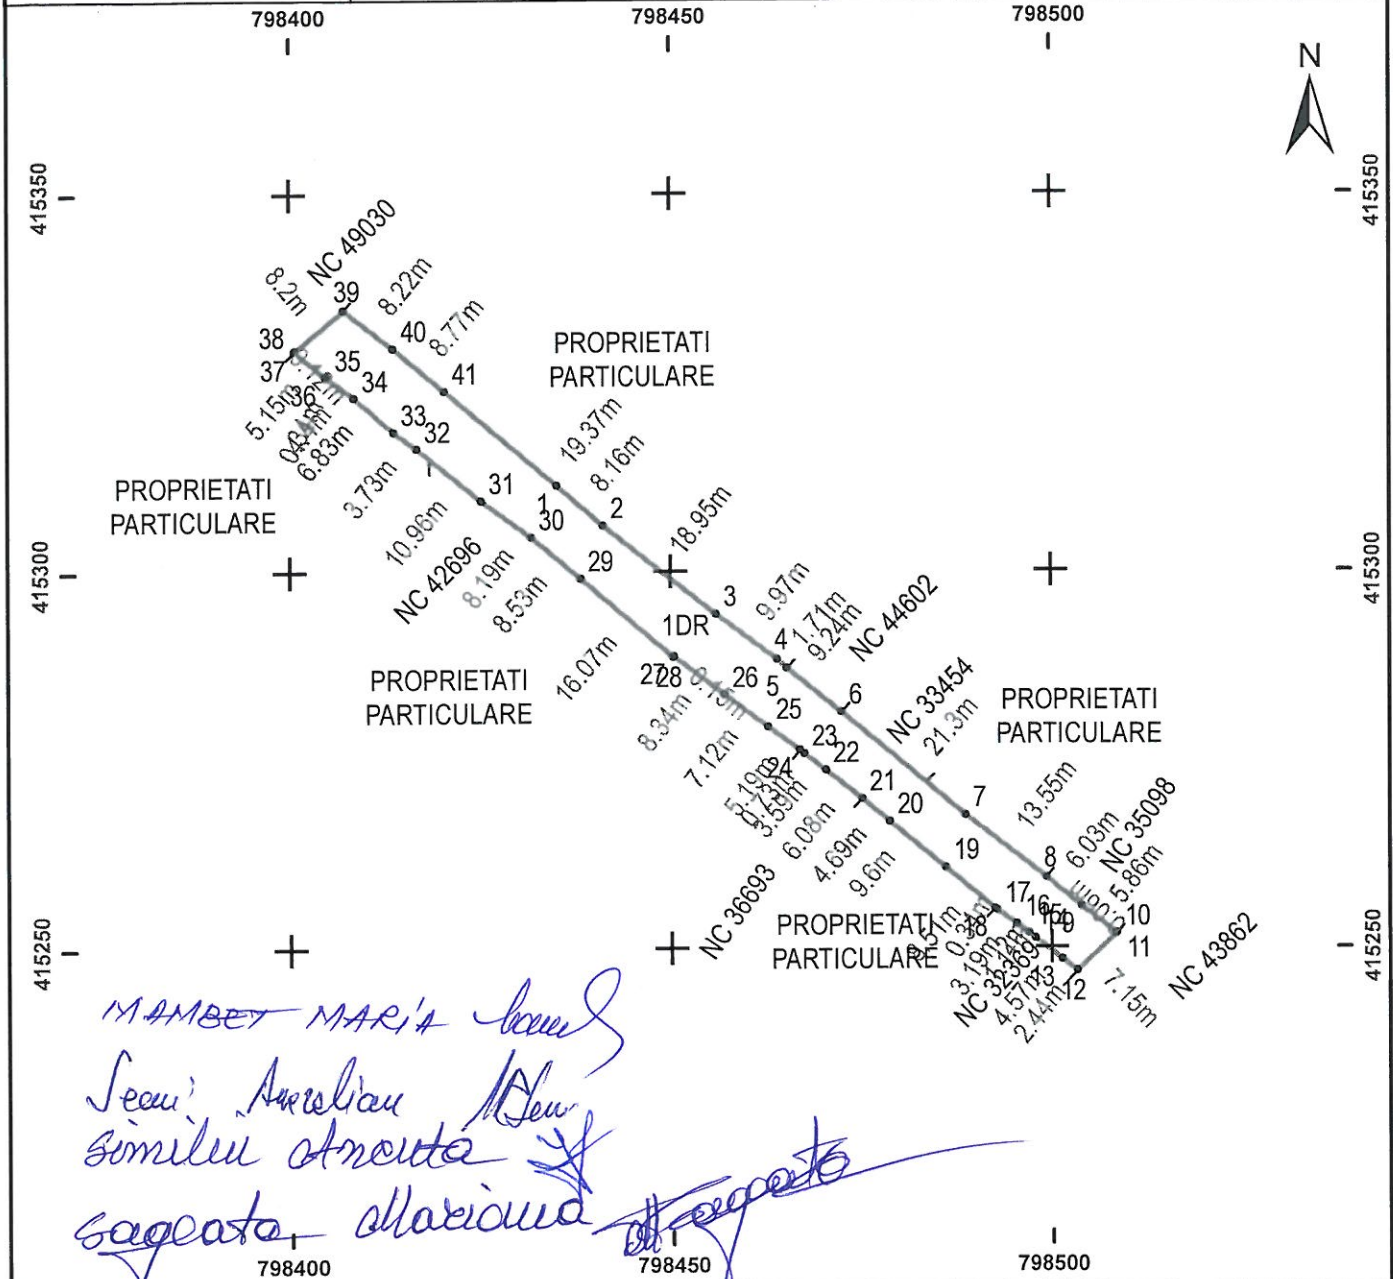

A. DATE REFERITOARE LA TEREN

Numar Parcela	Categorie de folosinta	Suprafata (mp)	Mentiuni
1	DR	1000	Teren delimitat de gard de lemn, gard de beton, gard de metal si limita conventionala.
Total		1000	

B. DATE REFERITOARE LA CONSTRUCTII


Cod Constr	Destinatie	Suprafata construita la sol (mp)	Mentiuni
Total			

Suprafata totala masurata a imobilului = 1000 mp
Suprafata din act = mp

CERTIFICAT de autorizare a lucrului de cadastru Excutant: S.C. GENERAL SURVEY CORPORATION S.R.L. ing. BODA Florentin Autorizat A.N.C.F. Categoria D Ser. R.O.B.F. Nr. 2256 din 2020 infirm executarea lucrului de cadastru in conformitate cu normele tehnice de cadastru si conformitatea acestuia cu realitatea din teren Semnatura si stampila Data: Iunie 2021 CLASA	Inspector Confirm introducerea imobilului in baza de date integrata si atribuirea numarului cadastral Semnatura si parafa Data Stampila BCPI
--	--

PLAN DE AMPLASAMENT SI DELIMITARE A IMOBILULUI

Scara: 1:500

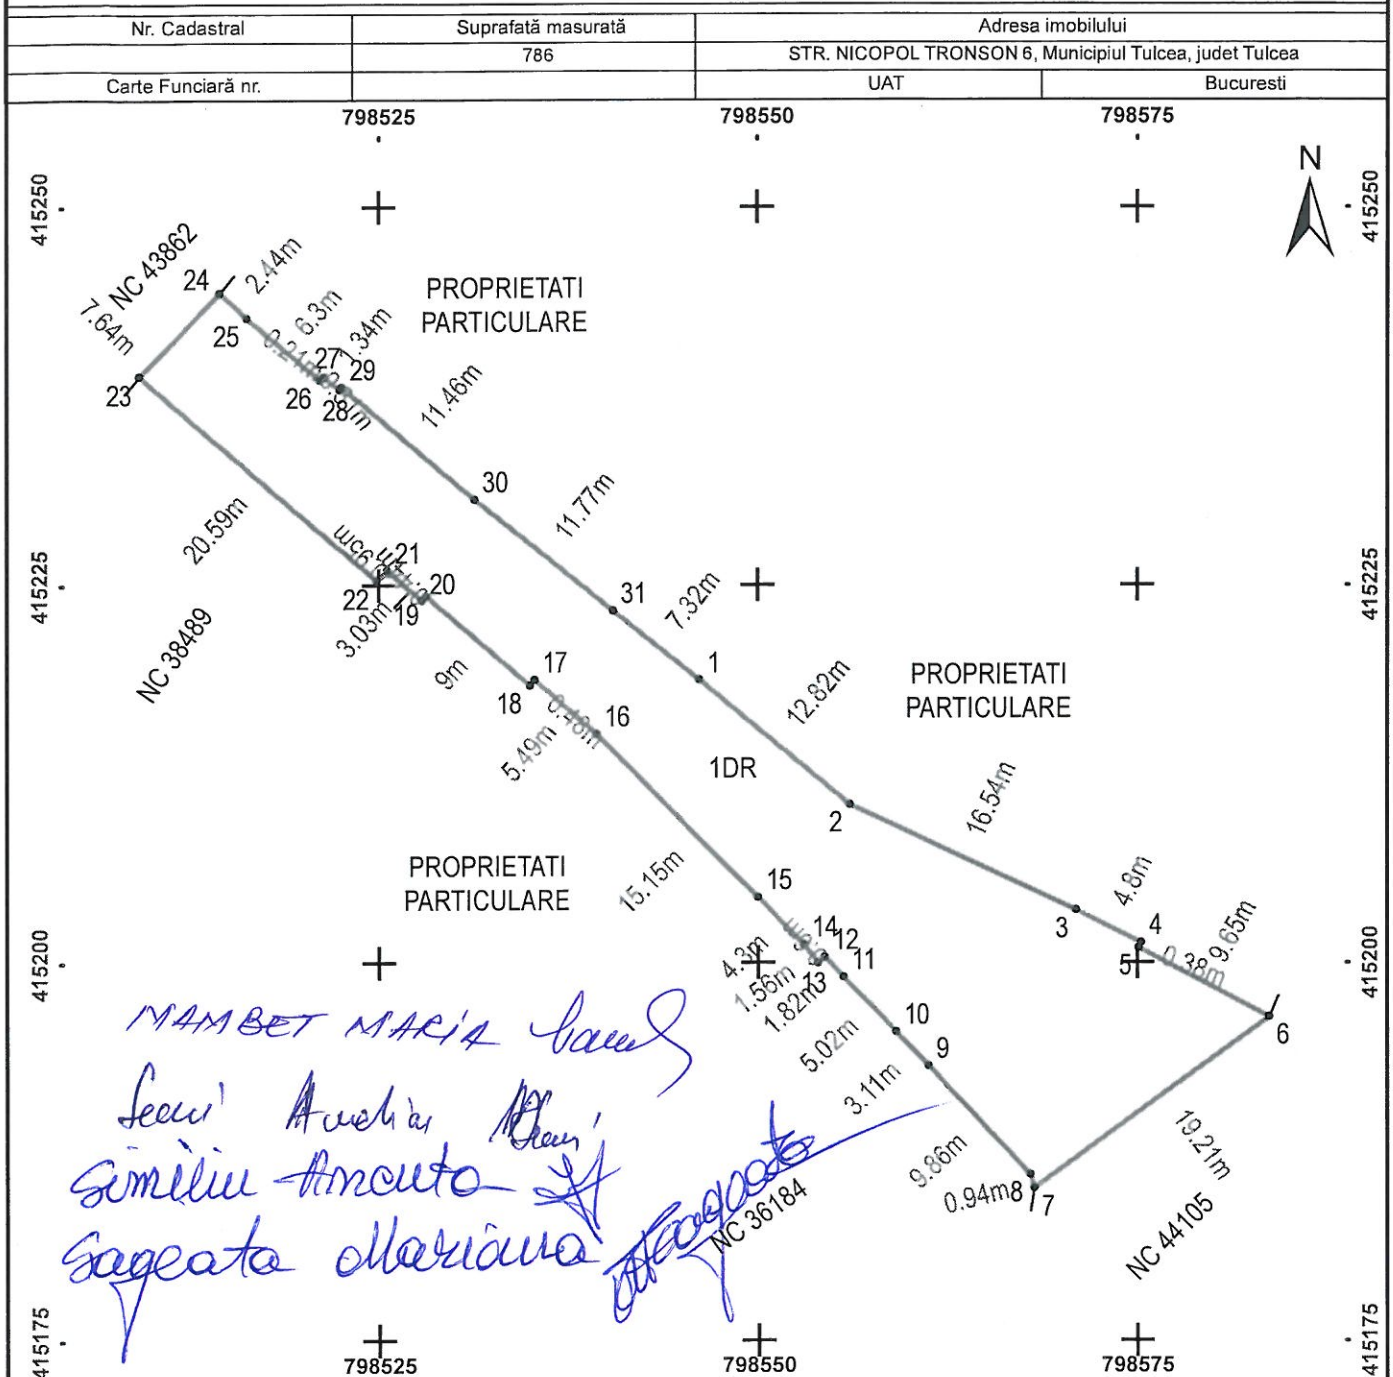


A. DATE REFERITOARE LA TEREN

Numar Parcela	Categorie de folosinta	Suprafata (mp)	Mentiuni
1	DR	786	Teren delimitat de gard de lemn, gard de beton, gard de metal si limita conventionala.
Total		786	

B. DATE REFERITOARE LA CONSTRUCTII

Cod Constr	Destinatie	Suprafata construita la sol (mp)	Mentiuni
Total			

Suprafata totala masurata a imobilului = 786 mp
Suprafata din act = mp

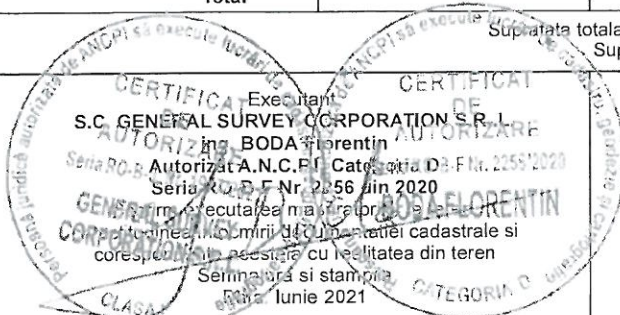


Inspector
Confirm introducerea imobilului in baza de date integrata si atribuirea numarului cadastral
Semnatura si parafa
Data
Stampila BCPI

PLAN DE AMPLASAMENT SI DELIMITARE A IMOBILULUI

Scara: 1:1000

Nr. Cadastral	Suprafata masurata	Adresa imobilului	
	882	STR. RADU NEGRU TRONSON 1, Municipiul Tulcea, judet Tulcea	
Carte Funciară nr.		UAT	Bucuresti

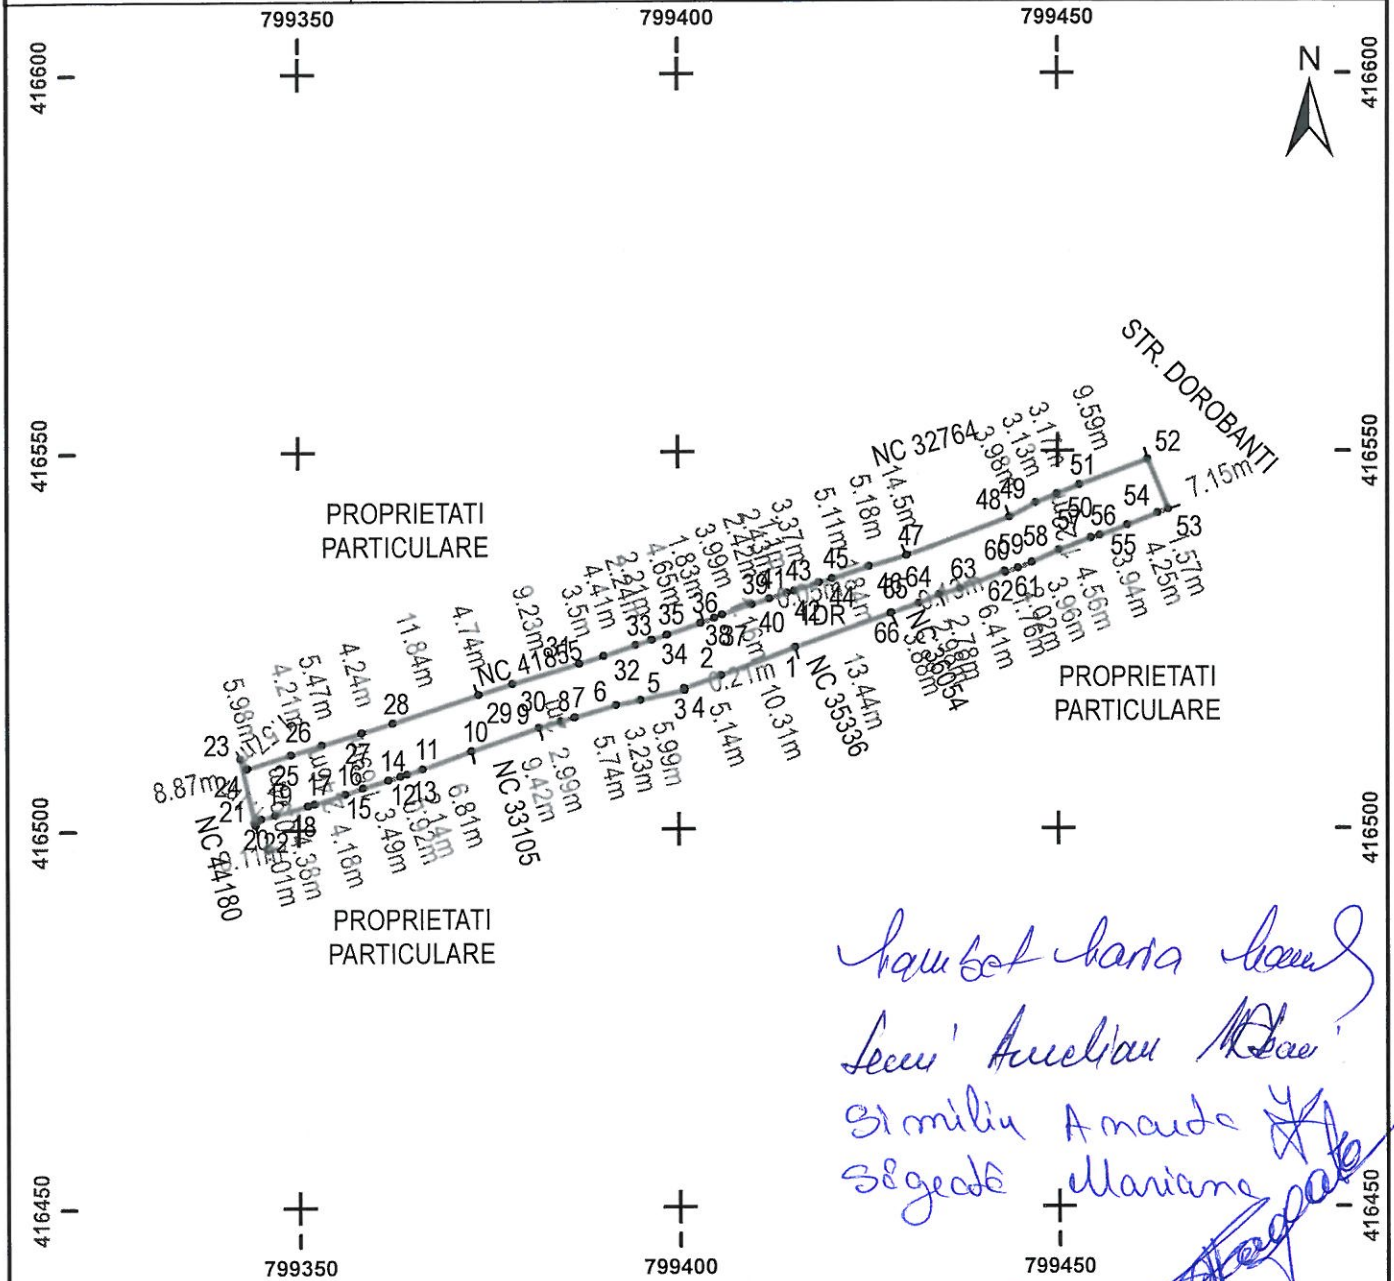

*hauzet bară la
Seu' Anelian Mău
Similia Amade
Sgeată Mariana*


A. DATE REFERITOARE LA TEREN

Numar Parcela	Categorie de folosinta	Suprafata (mp)	Mentii
1	DR	882	Teren delimitat de gard de lemn, gard de beton, gard de metal si limita conventionala.
Total		882	

B. DATE REFERITOARE LA CONSTRUCTII

Cod Constr	Destinatie	Suprafata construita la sol (mp)	Mentii
Total			


Suprafata totala masurata a imobilului = 882 mp
Suprafata din act = mp

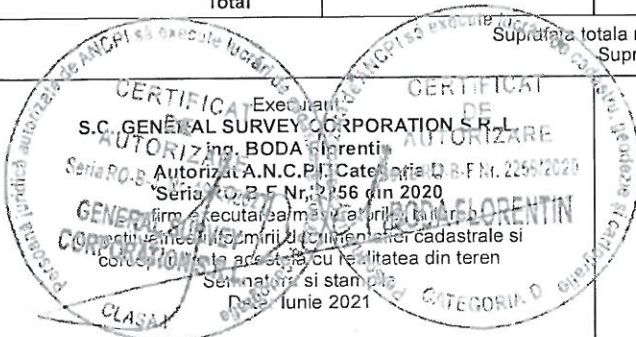

Inspector
Confirm introducerea imobilului in baza de date integrata si
atribuirea numarului cadastral
Semnatura si parafa
Data
Stampila BCPI

Scara: 1:1000

Nr. Cadastral	Suprafată măsurată	Adresa imobilului
	1685	STR. RADU NEGRU TRONSON 2, Municipiul Tulcea, Județul Tulcea
Carte Funciară nr.		UAT
		București

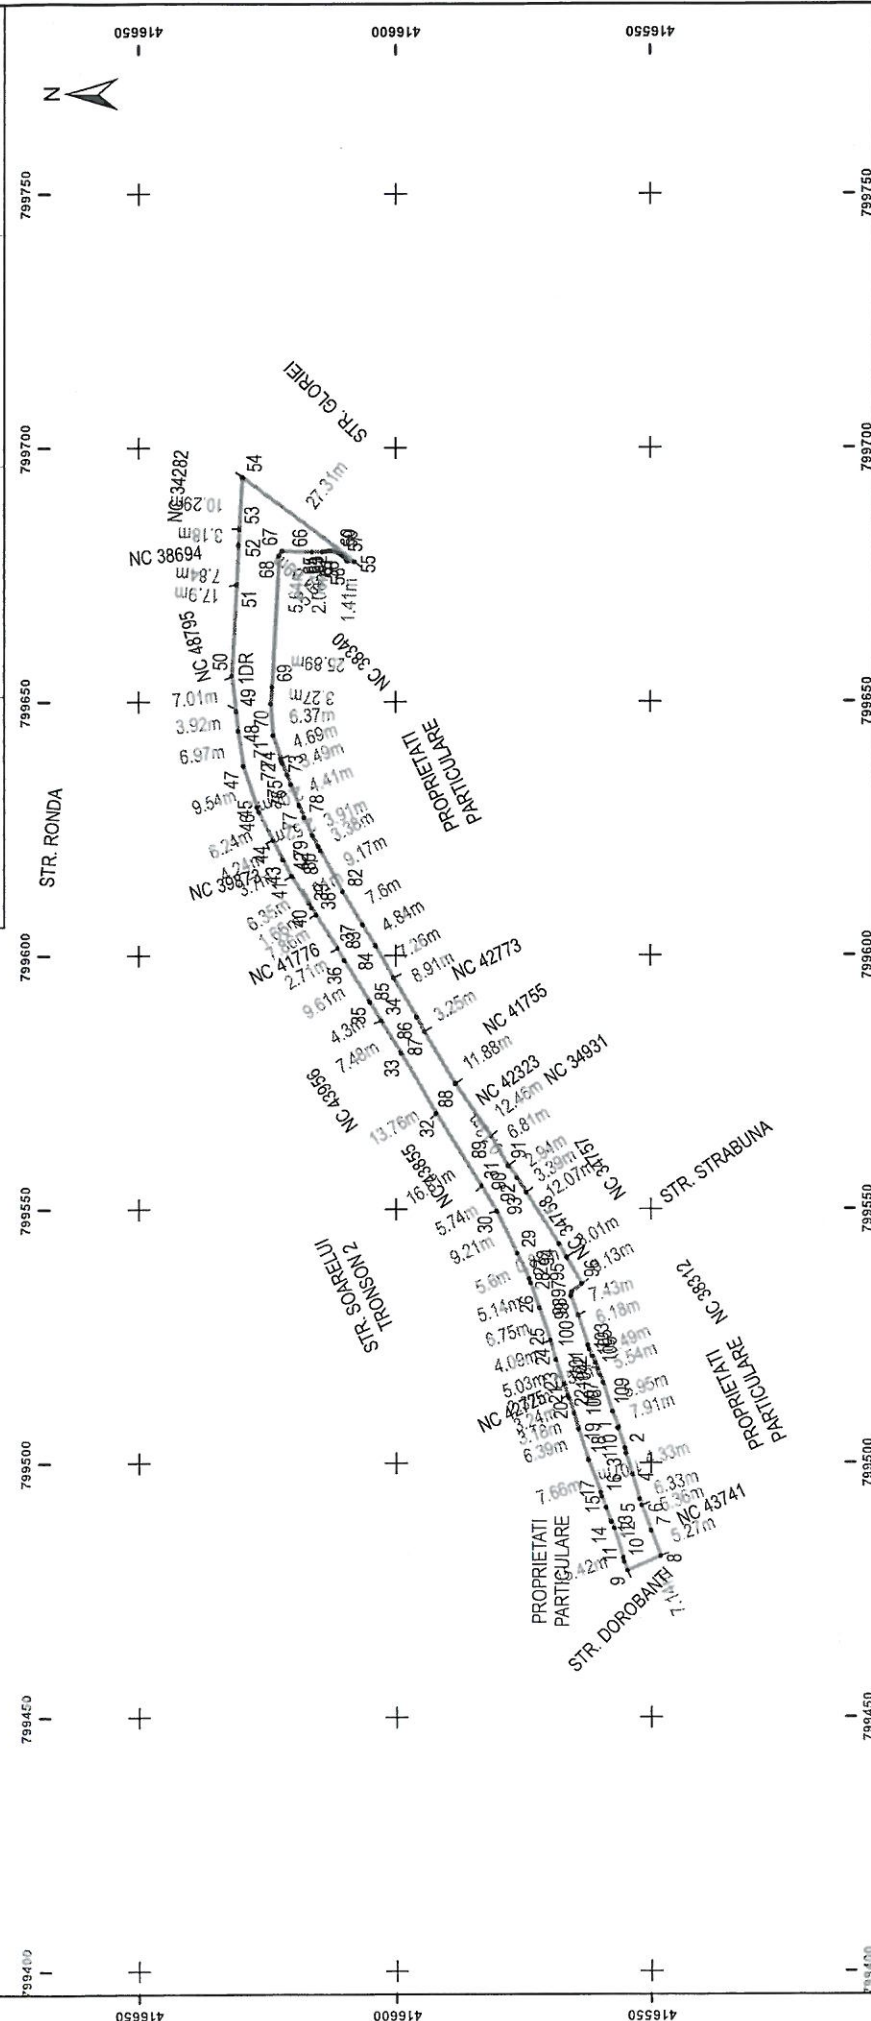

A. DATE REFERITOARE LA TEREN			
Numar Parcela	Categorie de folosinta	Suprafata (mp)	Mentiuni
1	DR	1685	Teren delimitat de gard de lemn, gard de beton, gard de metal si limita conventionala.
	Total	1685	

B. DATE REFERITOARE LA CONSTRUCTII	
Cod Constr	Suprafata construita la sol (mp)

Surata a imobilului = 1685 mp
 Data din act = mp


Inspector
Confirm introducerea imobilului in baza de date integrata si
atribuirea numarului cadastral
Semnatura si parata
Data

[illegible]

Stampila BCPI

PLAN DE AMPLASAMENT ȘI DELIMITARE A IMOBILULUI
Scara 1 : 500

Nr. Cadastral	Suprafața măsurată (mp)	Adresa Imobilului
	1240	Strada Ecaterina Teodoroiu, Municipiul Tulcea, Judetul Tulcea
Carte Funciara nr.	UAT	Tulcea

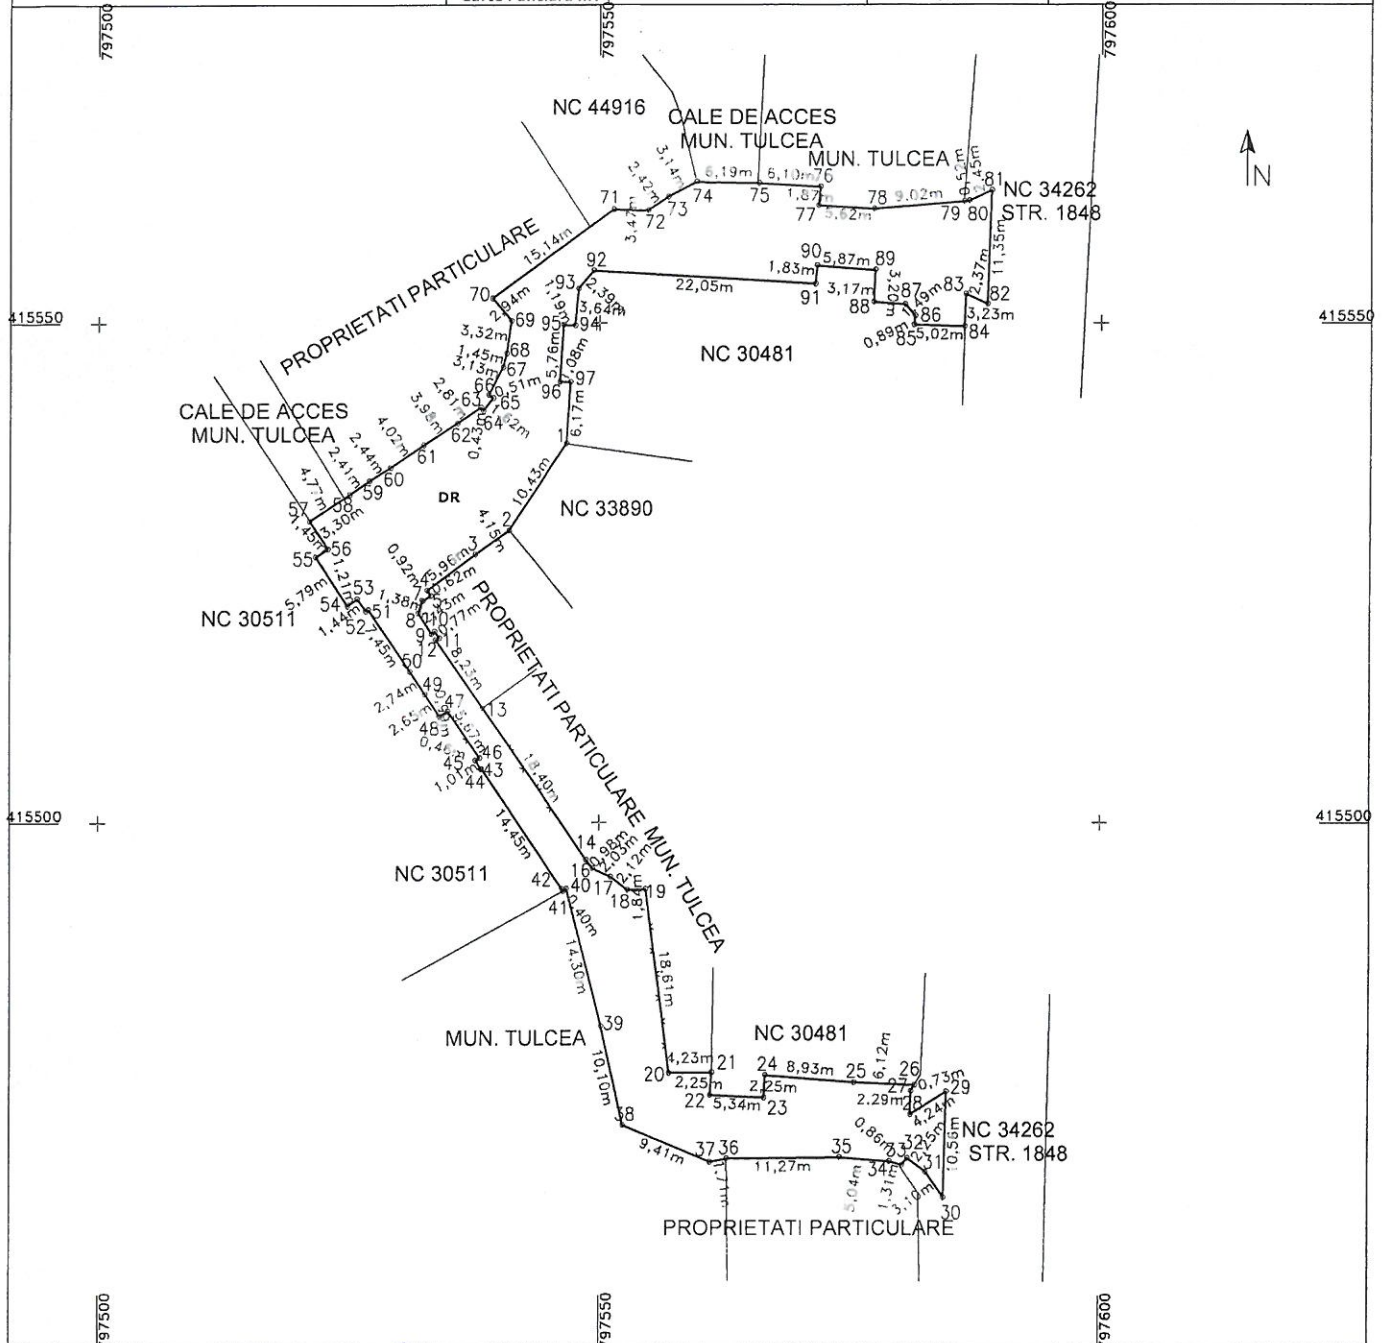

Scara 1:500
Secu' Aurelian
Simileu Amadeu
Segesto Mariana


A. DATE REFERITOARE LA TEREN			
Număr parcelă	Categoria de folosință	Suprafața (mp)	Mențiuni
1	DR	1240	Teren delimitat de gard de plasa și limita convențională, din care suprafața parcare = 27mp.
Total		1240	
B. DATE REFERITOARE LA CONSTRUCȚII			
Cod Constr	Destinația	Suprafața construită la sol (mp)	Mențiuni
Total			
Suprafața totală măsurată a imobilului = 1240 mp			
Suprafața din act = mp			

Executant : SC GENERAL SURVEY CORPORATION SRL Ing. BODA Florentin Autorizat A.N.C.P.I. Categoria D Seria RO-B-F- Nr. 2256 din 2020 Data Mai 2021	Inspector Confirm introducerea imobilului în baza de date integrată și atribuirea numărului cadastral Semnătura și parafă Data..... Ștampila BCPI
--	---

PLAN DE AMPLASAMENT SI DELIMITARE A IMOBILITATII

Scara 1:500

Nr. Catastral	Suprafata masurata	Adresa Imobilului

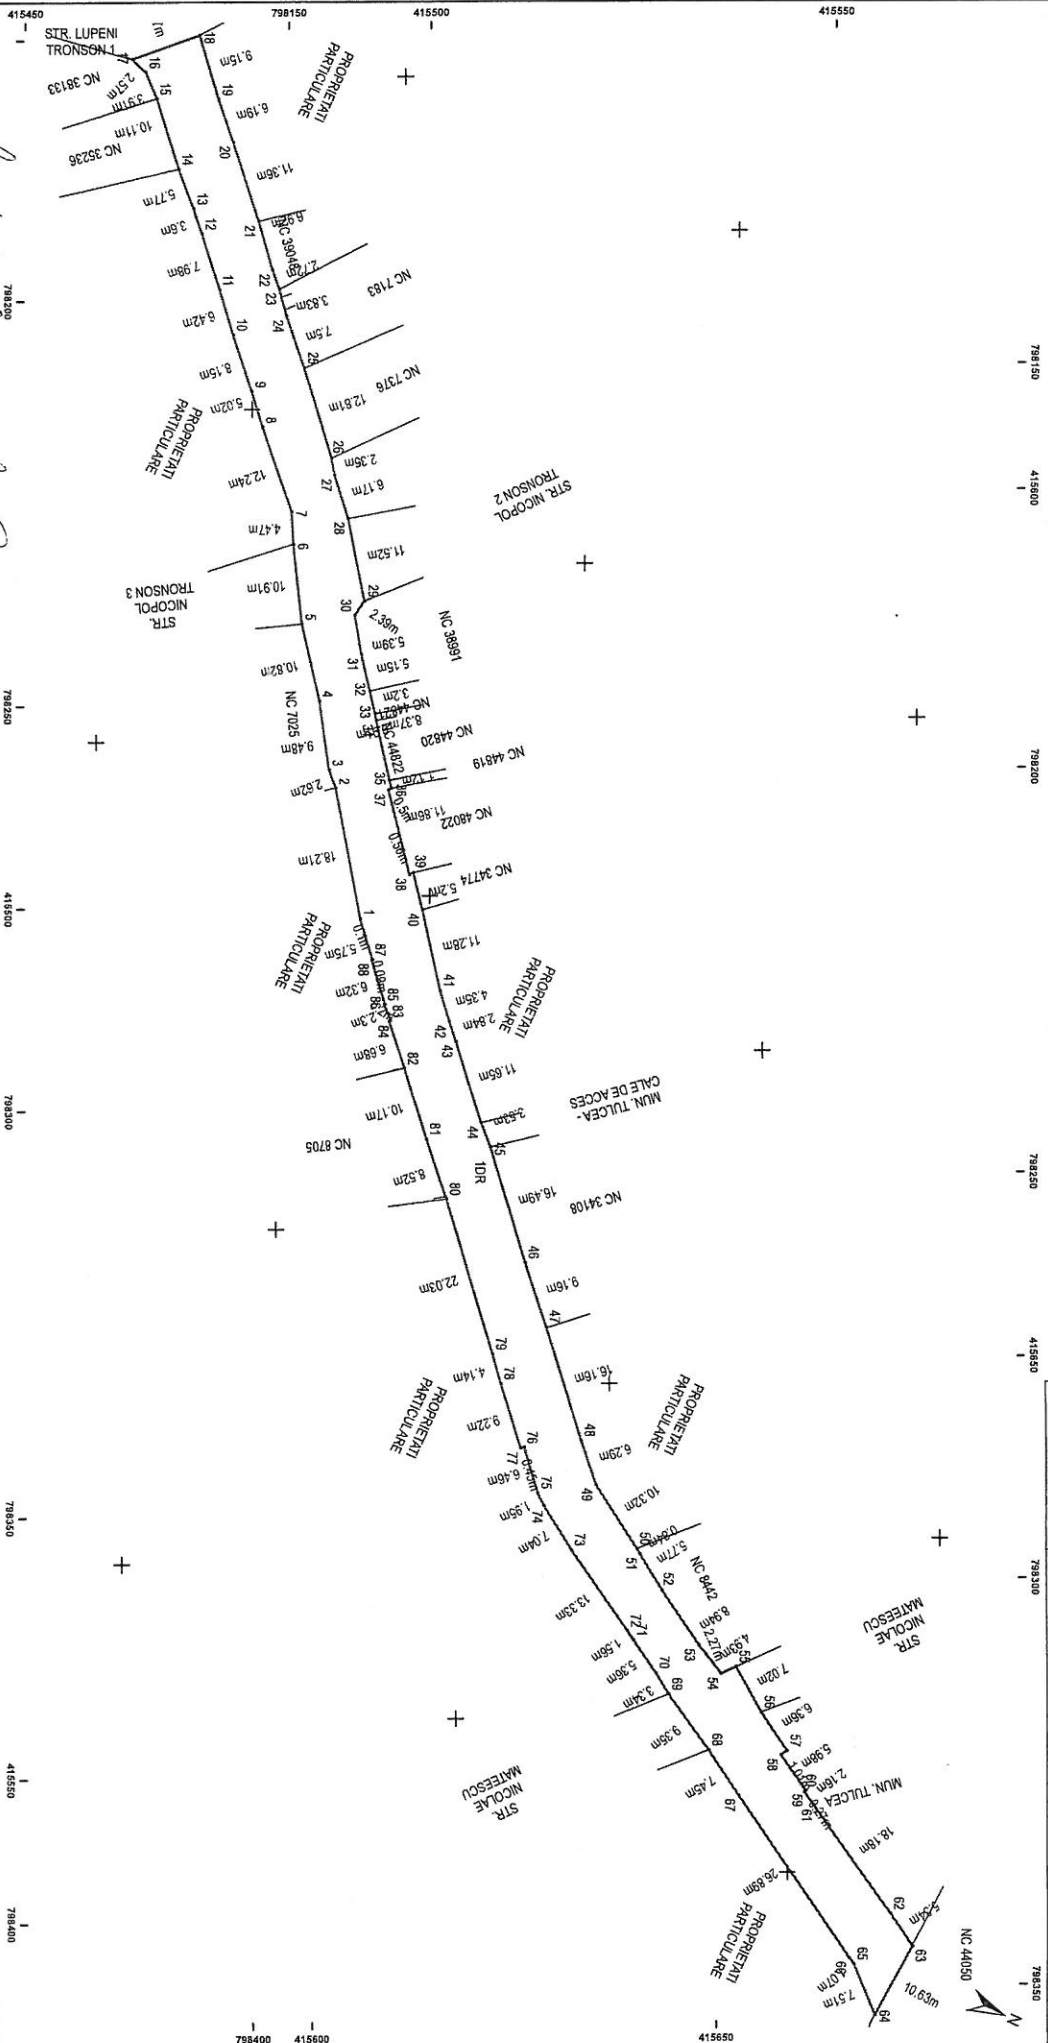

Charles Lary Charles
desu Aneliei Albu
Semelia Aneliei
sosele Mariana


PLAN DE AMPLASAMENT SI DELIMITARE A IMOBILULUI

Scara: 1:1000

Nr. Cadastral	Suprafata masurata	Adresa imobilului
2349	2349	STR. EROILOR TRONSON 2, Municipiul Tulcea, judet Tulcea


798000

798050

798100

798150

798200

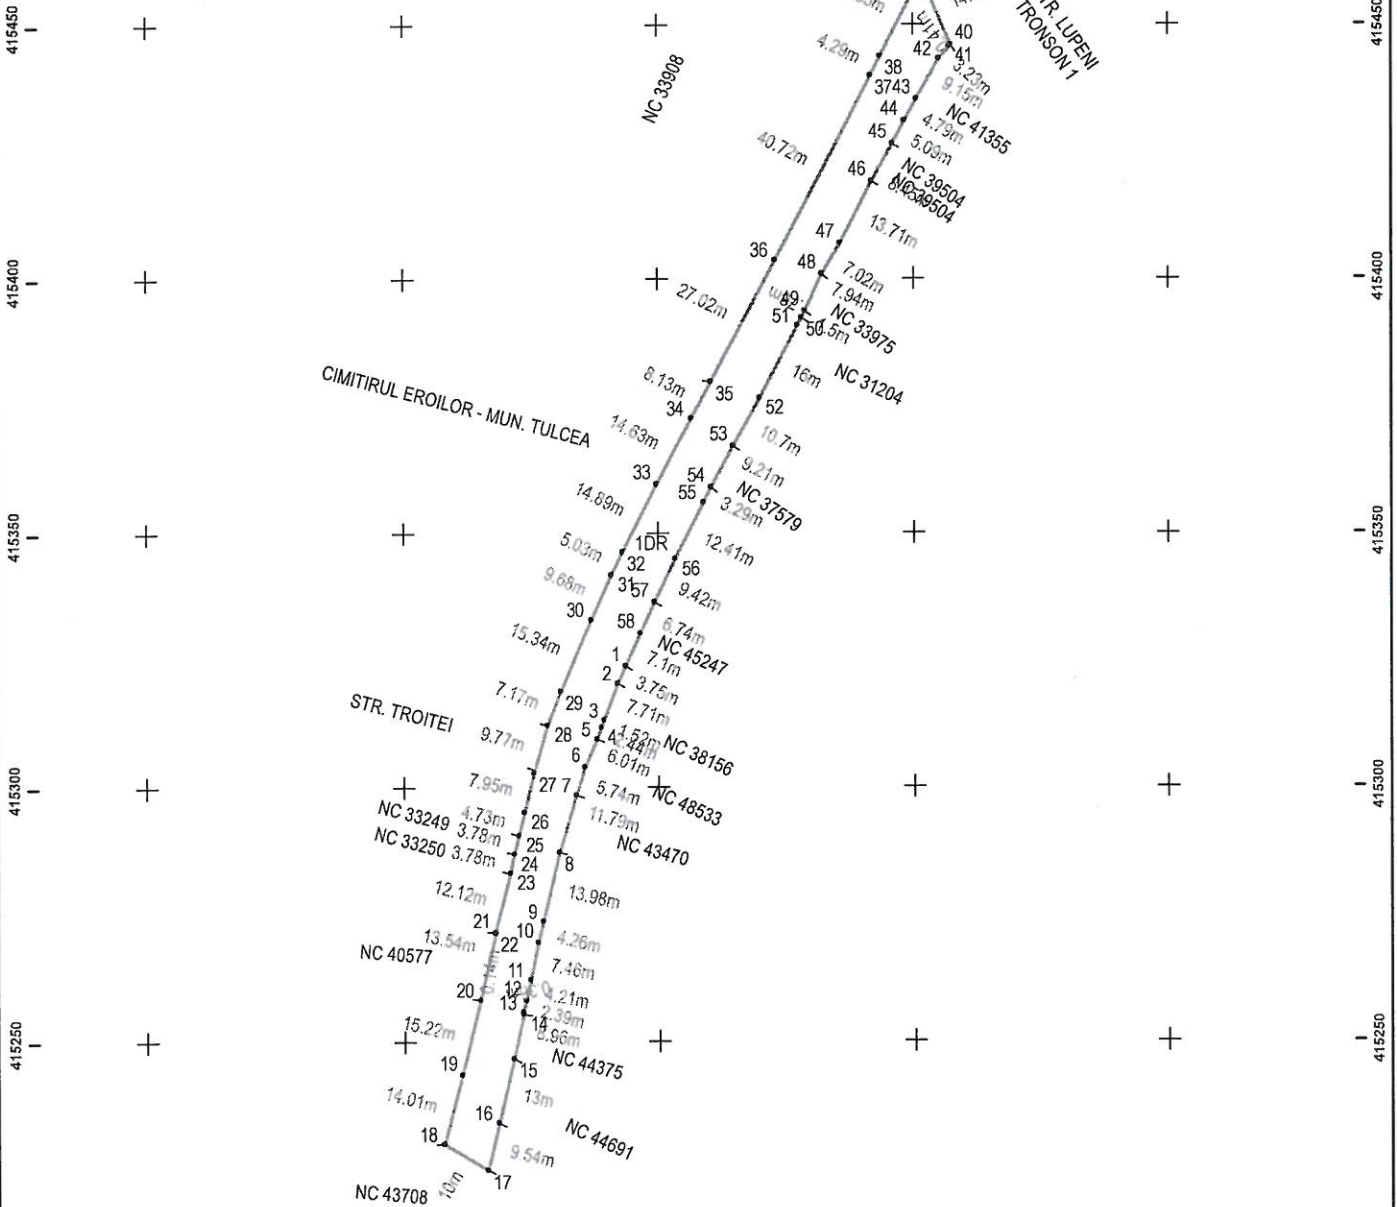

798000

798050

798100

798150

798200

laubet barla barla
Leau' Aneliana
Similiu Amara
Sogata clariana

A. DATE REFERITOARE LA TEREN			
Numar Parcela	Categorie de folosinta	Suprafata (mp)	Mentiiuni
1	DR	2349	Teren delimitat de gard de lemn, gard de beton, gard de metal si limita conventionala.
Total		2349	
B. DATE REFERITOARE LA CONSTRUCTII			
Cod Constr	Destinatie	Suprafata construita la sol (mp)	Mentiiuni
Total			

Suprafata totala masurata a imobilului = 2349 mp
 Suprafata din act = mp




Inspector
 Confirm introducerea imobilului in baza de date integrata si atribuirea numarului cadastral
 Semnatura si parafa
 Data
 Stampila BCPI

PLAN DE AMPLASAMENT SI DELIMITARE A IMOBILULUI

Scara: 1:500

Nr. Cadastral		Suprafata masurata		Adresa imobilului	
		839		STR. EROILOR TRONSON 3, Municipiul Tulcea, judet Tulcea	
Carte Funciara nr.		UAT		Tulcea	
798050		798075		798100	

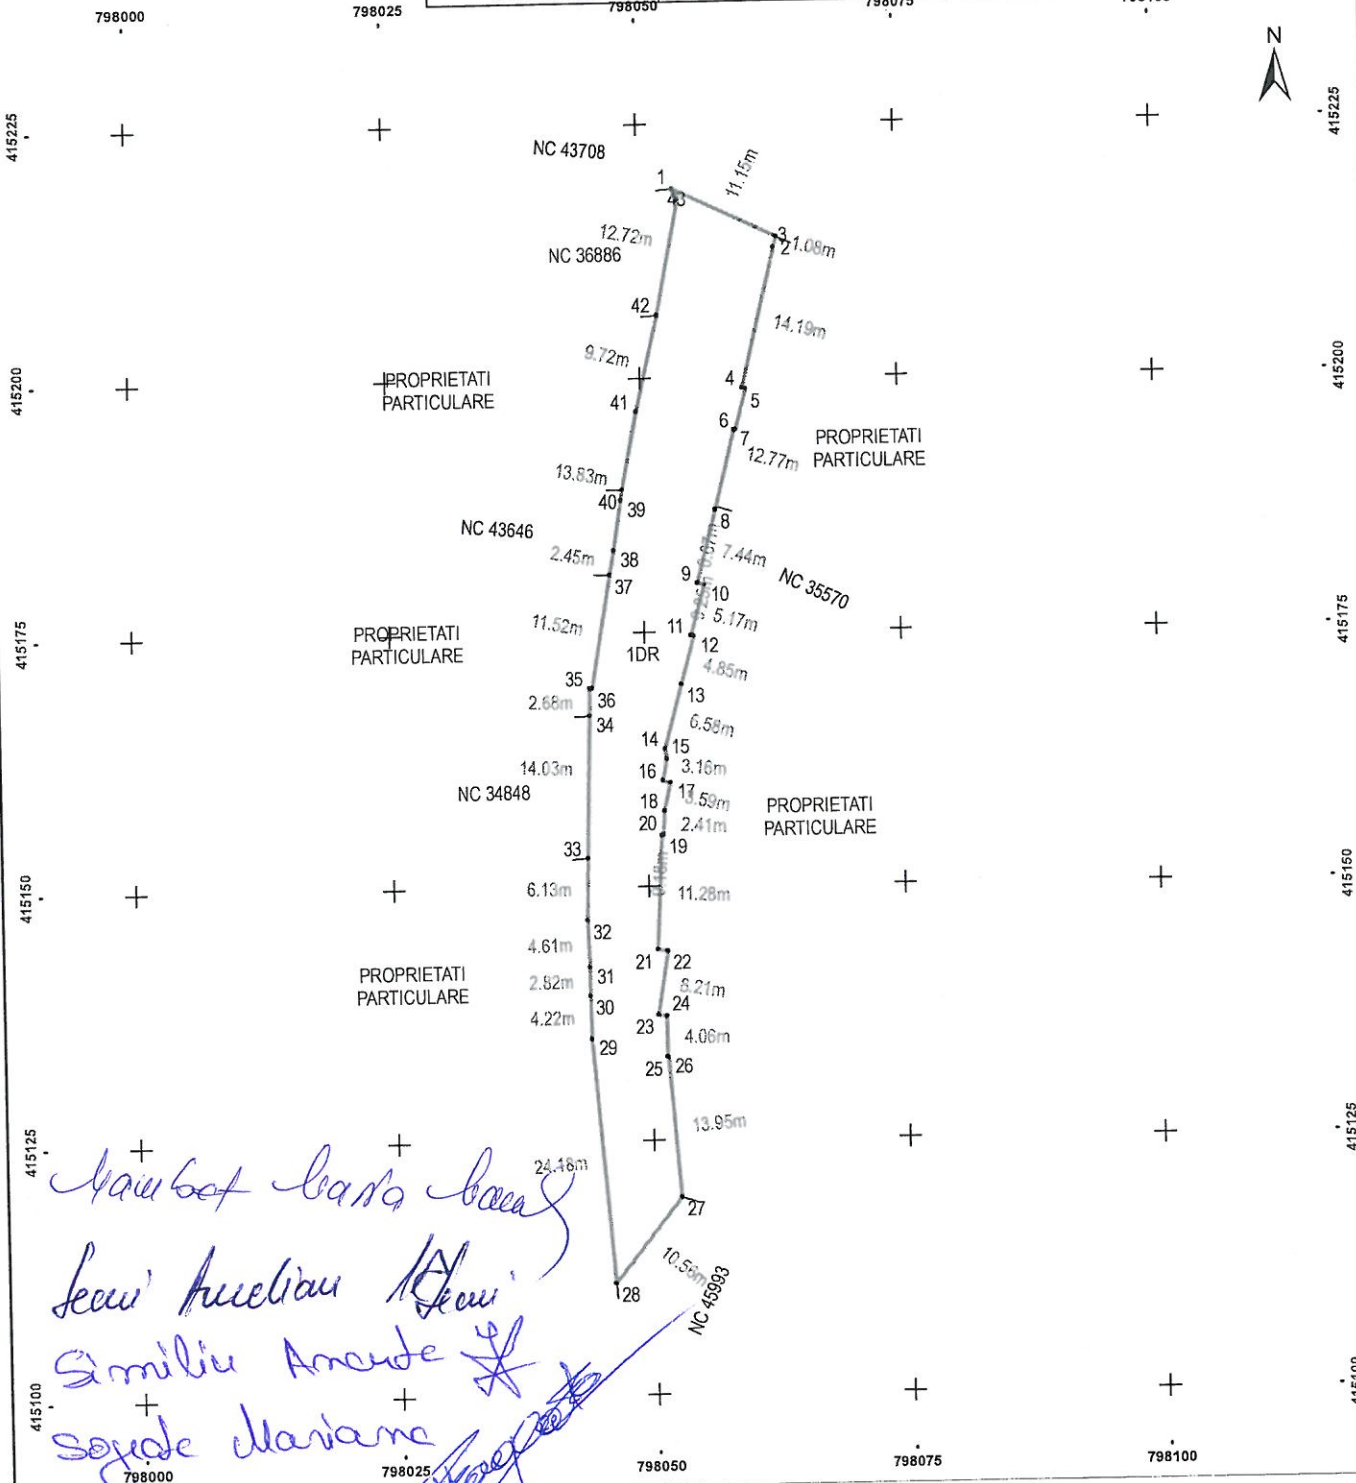

A. DATE REFERITOARE LA TEREN

Numar Parcela	Categorie de folosinta	Suprafata (mp)	Mentiiuni
1	DR	839	Teren delimitat de gard de lemn, gard de beton, gard de metal si limita conventionala.
Total		839	

B. DATE REFERITOARE LA CONSTRUCTII

Cod Constr	Destinatie	Suprafata construita la sol (mp)	Mentiiuni
Total			

Suprafata totala masurata a imobilului = 839 mp
Suprafata din act = mp



Inspector
Confirm introducerea imobilului in baza de date integrata si
atribuirea numarului cadastral
Semnatura si parafa
Data
Stampila BCPI

Nr. Cadastral	Suprafață măsurată	Adresa imobilului	
	1446	Str. Constantin Brancoveanu Tronson 1, Municipiul Tulcea, Județul Tulcea	

[illegible]

Inspector
Confirm introducerea imobilului in baza de date integrata si
atribuirea numerului cadastral
Semnatura si peref
Data
Stampila BCPI

Scara: 1:1000

Nr. Cadastral	Suprafata masurata	Adresa imobilului	
	742	Str. Constantin Brancoveanu Tronson 2, Municipiul Tulcea, judet Tulcea	

799350	799400	799450
415950	+	+
415900	+	+
415850	+	+

STR. 9 MAI TRONSON 3

STR. TUNSULUI TRONSON 2

STR. SILVESTRU

PROPRIETATI PARTICULARE

PROPRIETATI PARTICULARE

PROPRIETATI PARTICULARE

PROPRIETATI PARTICULARE

NC 34450

NC 44319

NC 39858

NC 10250

1.0250m

10.42m

1.66m

7.17m

18.04m

13.38m

5.75m

4.35m

1.08m

5.79m

15.88m

2.61m

6.46m

7.66m

24.73m

7.46m

4.97m

10.06m

11.68m

3m

5.04m

9.16m

3.51m

6.35m

3.2m

7.42m

24.53m

12

11

8

9

10

13

14

15

PLAN DE AMPLASAMENT SI DELIMITARE A IMOBILULUI

Scara: 1:1000

Nr. Cadastral	Suprafata masurata	Adresa imobilului	
	699	ALEEA PINULUI, Municipiul Tulcea, Judet Tulcea	
Carte Funciara nr.		UAT	Bucuresti

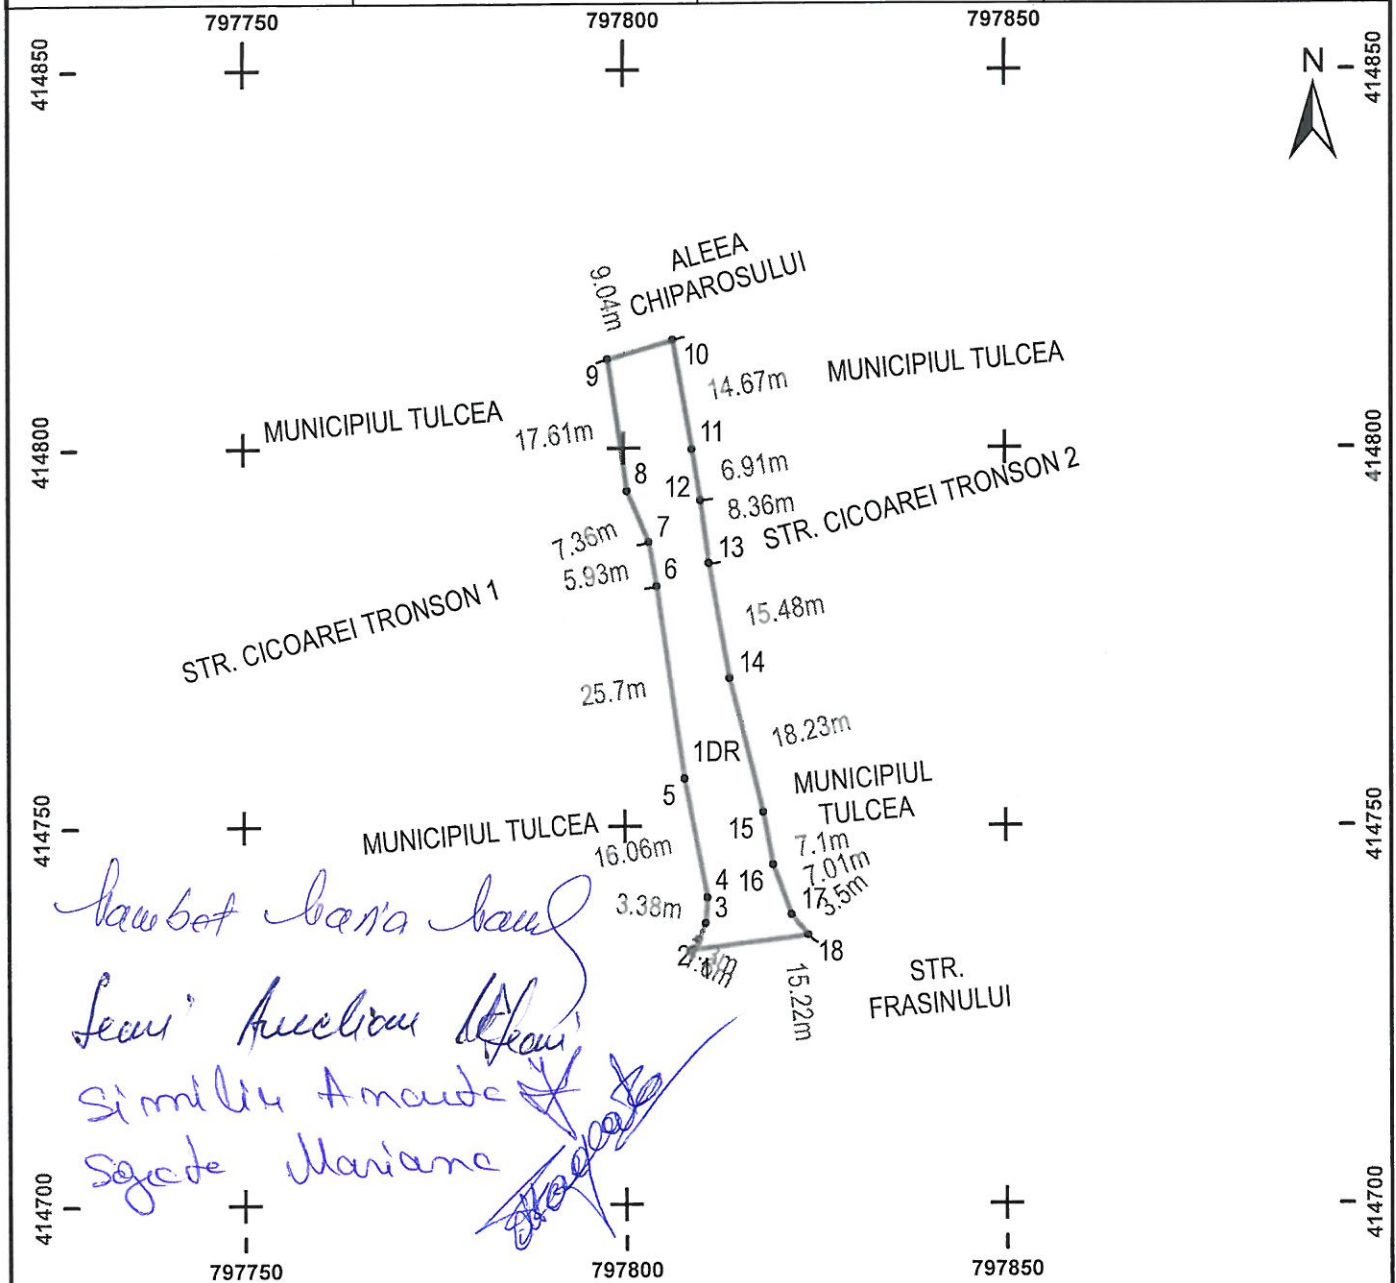

A. DATE REFERITOARE LA TEREN

Numar Parcela	Categorie de folosinta	Suprafata (mp)	Mentiuni
1	DR	699	Teren delimitat de limita conventionala.
Total		699	


B. DATE REFERITOARE LA CONSTRUCTII

Cod Constr	Destinatie	Suprafata construita la sol (mp)	Mentiuni
Total			

Suprafata totala masurata a imobilului = 699 mp
 Suprafata din act = mp

CERTIFICAT DE AUTORIZARE Executant: S.C. GENERAL SURVEY CORPORATION S.R.L. Autorizat ing. BODA Florentin Seria RO-B-... Autorizat A.N.C.B. Cat. seria D-F.Nr. 2256/2020 Seria RO-B-F.Nr. 256 din 2020 firmă executarea măsurătorilor de teren confirmarea înregistrării documentelor cadastrale și conținutului acestora cu realitatea din teren Semnatura si stampila 10 iunie 2021 CLASA	CERTIFICAT DE AUTORIZARE Inspector Confirm introducerea imobilului in baza de date integrata si atribuirea numarului cadastral Semnatura si parafa Data Stampila BCPI
--	--

Scara: 1:1000

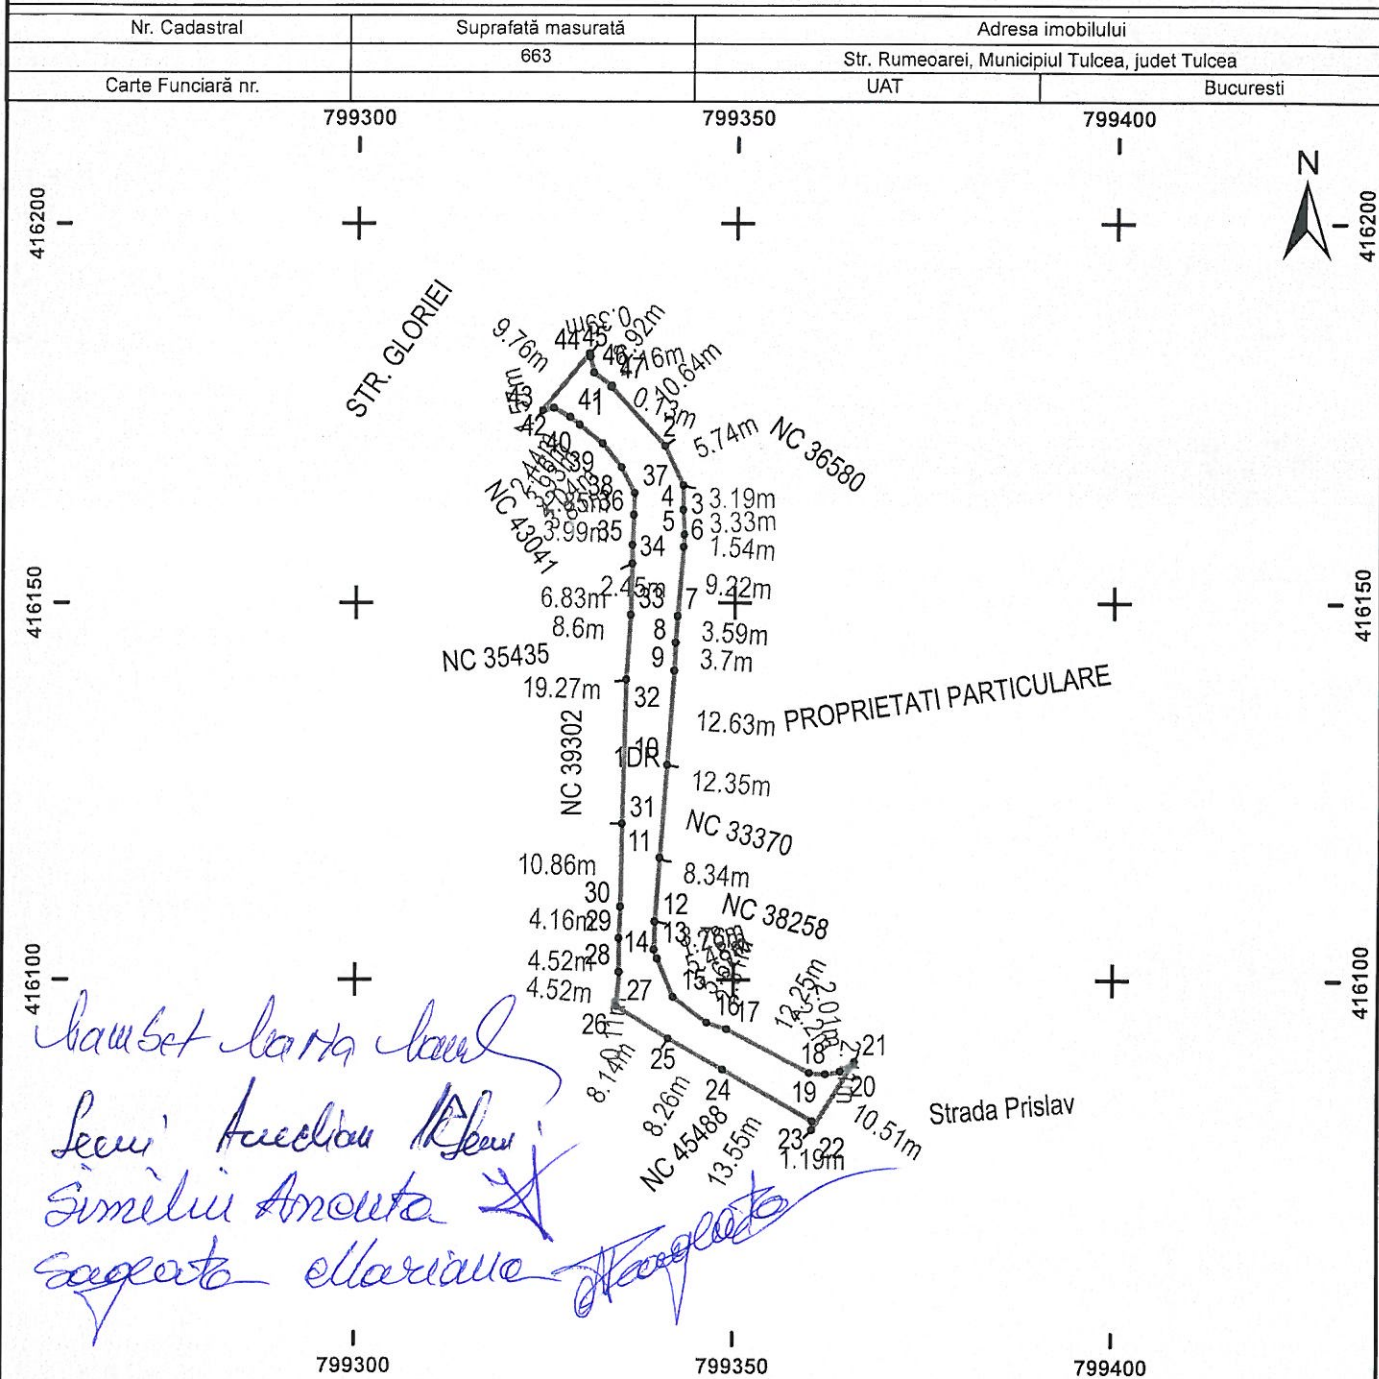


A. DATE REFERITOARE LA TEREN

Numar Parcela	Categorie de folosinta	Suprafata (mp)	Mentiuni
1	DR	663	Teren delimitat de gard de lemn, gard de beton, gard de metal si limita conventionala.
Total		663	

B. DATE REFERITOARE LA CONSTRUCTII

Cod Constr	Destinatie	Suprafata construita la sol (mp)	Mentiuni
Total			

Suprafata totala masurata a imobilului = 663 mp
Suprafata din act = mp

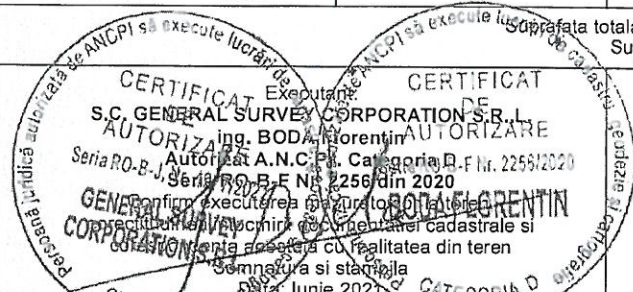


Inspector
Confirm introducerea imobilului in baza de date integrata si
atribuirea numarului cadastral
Semnatura si parafa
Data
Stampila BCPI

PLAN DE AMPLASAMENT SI DELIMITARE A IMOBILULUI

Scara: 1:1000

Nr. Cadastral	Suprafata masurata	Adresa Imobilului
5717	5717	Str. Pontului Tronson 1, Municipiul Tulcea, judetul Tulcea
Carte Funciara nr.	UAT	Tulcea

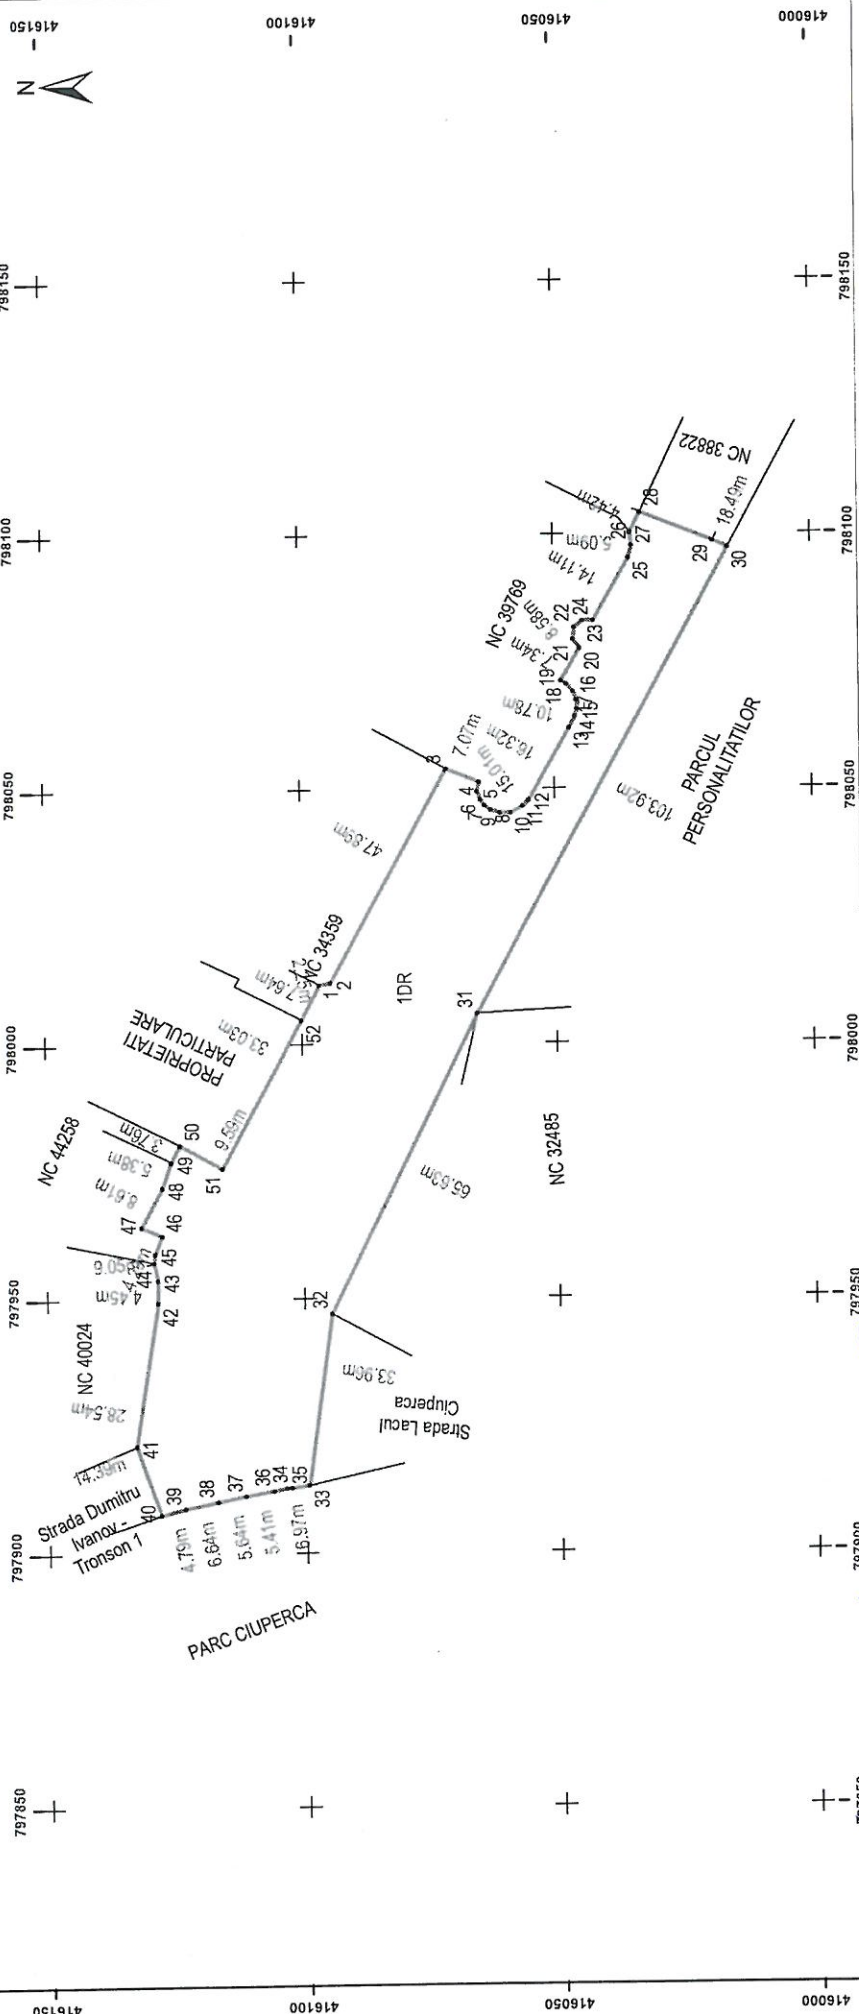

A. DATE REFERITOARE LA TEREN			
Numar Parcela	Categorie de folosinta	Suprafata (mp)	Mentiiuni
1	DR	5717	Teren delimitat de linia conventionala.
Total		5717	
B. DATE REFERITOARE LA CONSTRUCTII			
Cod Constr	Destinatie	Suprafata construita la sol (mp)	Mentiiuni
Total			

Suprafata totala masurata a imobilului = 5717 mp
Suprafata din act = mp



Inspector
Confirm introducerea imobilului in baza de date integrata si
atribuirea numarului cadastral
Semnatura si parafe
Data
Stampila BCP

[illegible]

PLAN DE AMPLASAMENT SI DELIMITARE A IMOBILULUI

Scara: 1:500

Nr. Cadastral	Suprafata masurata	Adresa imobilului
	540	INTRAREA ANTENEI, Municipiul Tulcea, judet Tulcea
Carte Funciara nr.	UAT	Tulcea

797850

797875

797900

797925

797950



414400

414375

414350

414325

414300

414275

414250

414225

414200

414175

Handwritten notes in blue ink:
 Locul de garda la
 Similiu Amende
 Sogeto Mariane
 Seau Aurelian
 Seau

NC 6523

PROPRIETATI PARTICULARE

NC 46771

NC 45851

NC 36614

NC 42697

NC 238511

NC 36613

NC 40736

NC 9054

NC 7723

NC 46229


A. DATE REFERITOARE LA TEREN			
Numar Parcela	Categorie de folosinta	Suprafata (mp)	Mentiiuni
1	DR	540	Teren delimitat de gard de lemn, gard de beton, gard de metal si limita conventionala.
	Total	540	
B. DATE REFERITOARE LA CONSTRUCTII			
Cod Constr	Destinatie	Suprafata construita la sol (mp)	Mentiiuni
Total			

Suprafata totala masurata a imobilului = 540 mp
 Suprafata din act = mp

CERTIFICAT
 S.C. GENERAL SURVEY CORPORATION S.R.L.
 Autorizata A.N.C.P. 13/2019
 Seria 02/2019 Nr. 2266 din 2020
 Data: 10 Iulie 2021

Inspector
 Confirm introducerea imobilului in baza de date integrata si
 atribuirea numarului cadastral
 Semnatura si parafa
 Data
 Stampa BCP

Scara: 1:1000

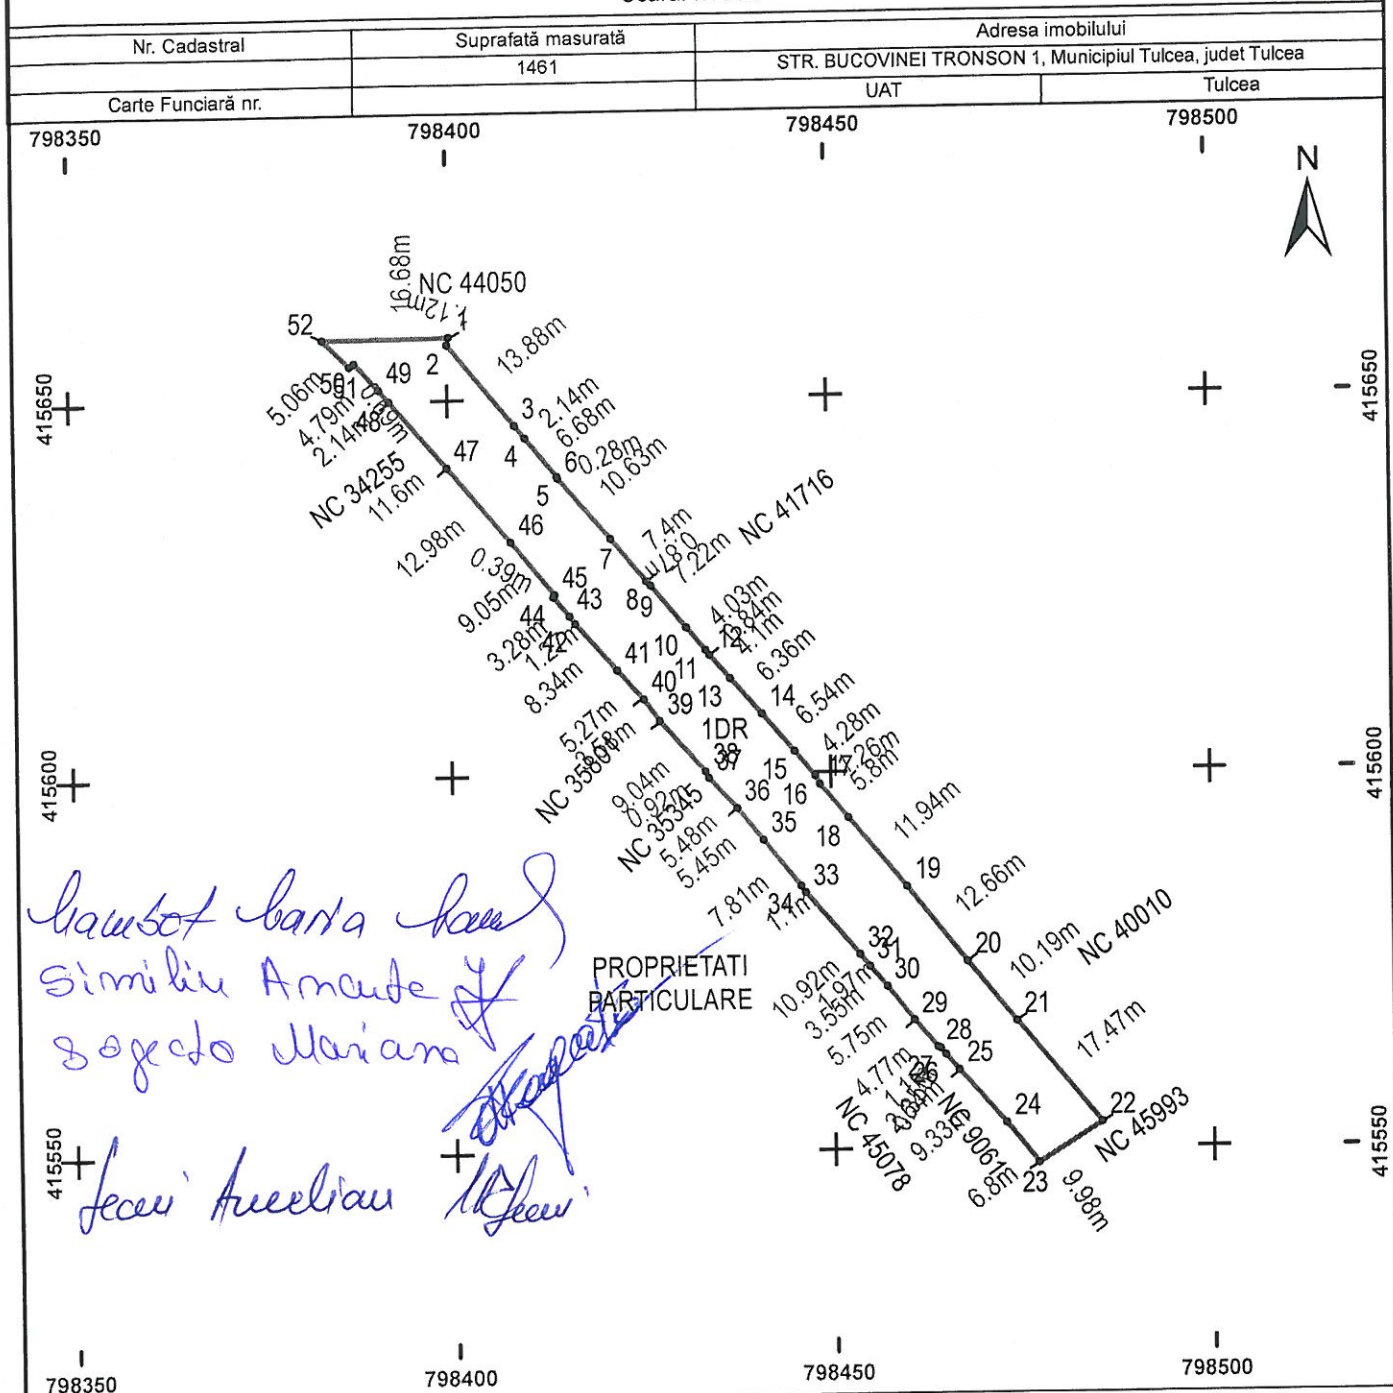

A. DATE REFERITOARE LA TEREN

Numar Parcela	Categorie de folosinta	Suprafata (mp)	Mentuni
1	DR	1461	Teren delimitat de gard de lemn, gard de beton, gard de metal si limita conventionala.
Total		1461	

B. DATE REFERITOARE LA CONSTRUCTII

Cod Constr	Destinatie	Suprafata construita la sol (mp)	Mentuni
Total			

CERTIFICAT de executie a lucrarilor de cadastru

Executata de S.C. GENERAL SURVEY CORPORATION S.R.L. Autorizata A.N.C.F. Categoria DR-F.N. 2258/2020 Seria RO-B-J. Nr. 12856 din 2020

General Survey Corporation S.R.L. BODA FLORENTIN

Se confirma inregistrarea in baza de date cadastrale si corectarea acestora cu realitatea din teren

Semnatura si stampla

2021, Iulie 2021

CATEGORIA D

Inspector


Confirm introducerea imobilului in baza de date integrata si atribuirea numarului cadastral

Semnatura si parafa

Data

Stampila BCPI

Scara: 1:500

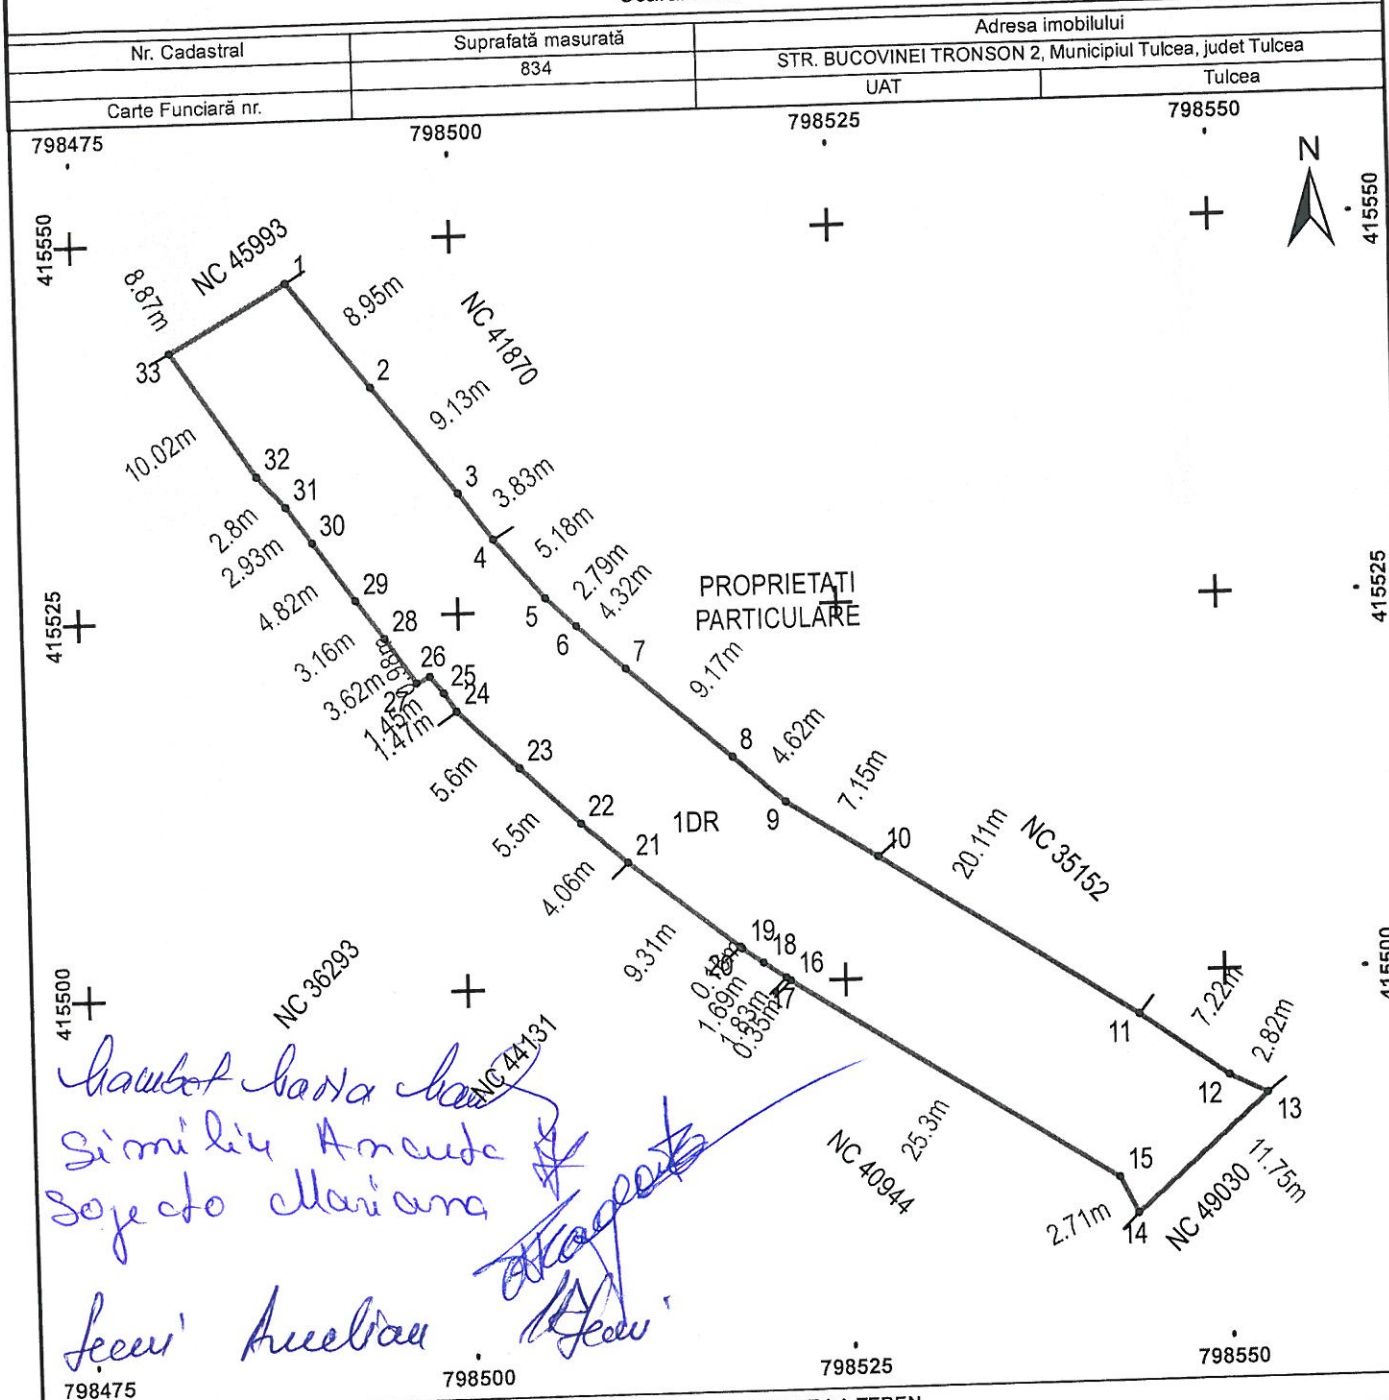


A. DATE REFERITOARE LA TEREN

Numar Parcela	Categorie de folosinta	Suprafata (mp)	Mentiiuni
1	DR	834	Teren delimitat de gard de lemn, gard de beton, gard de metal si limita conventionala.
Total		834	

B. DATE REFERITOARE LA CONSTRUCTII

Cod Constr	Destinatie	Suprafata construita la sol (mp)	Mentiiuni
Total			

Suprafata totala masurata a imobilului = 834 mp
Suprafata din act = mp

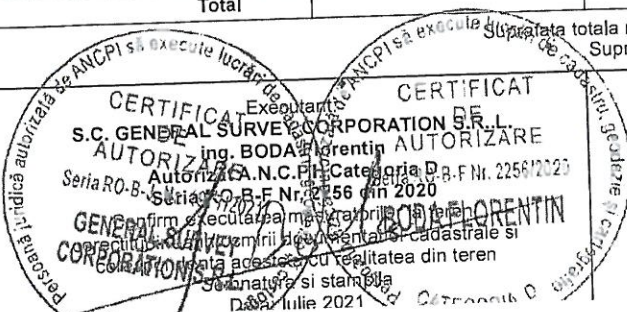

Inspector
Confirm introducerea imobilului in baza de date integrata si
atribuirea numarului cadastral
Semnatura si parafa
Data
Stampila BCPI

Scara: 1:517

Nr. Cadastral		Suprafata masurata	Adresa imobilului	
		858	STR. BUCOVINEI TRONSON 3, Municipiul Tulcea, judet Tulcea	
Carte Funciara nr.			UAT	Tulcea

798600




415500

415500

798550

415450

415450

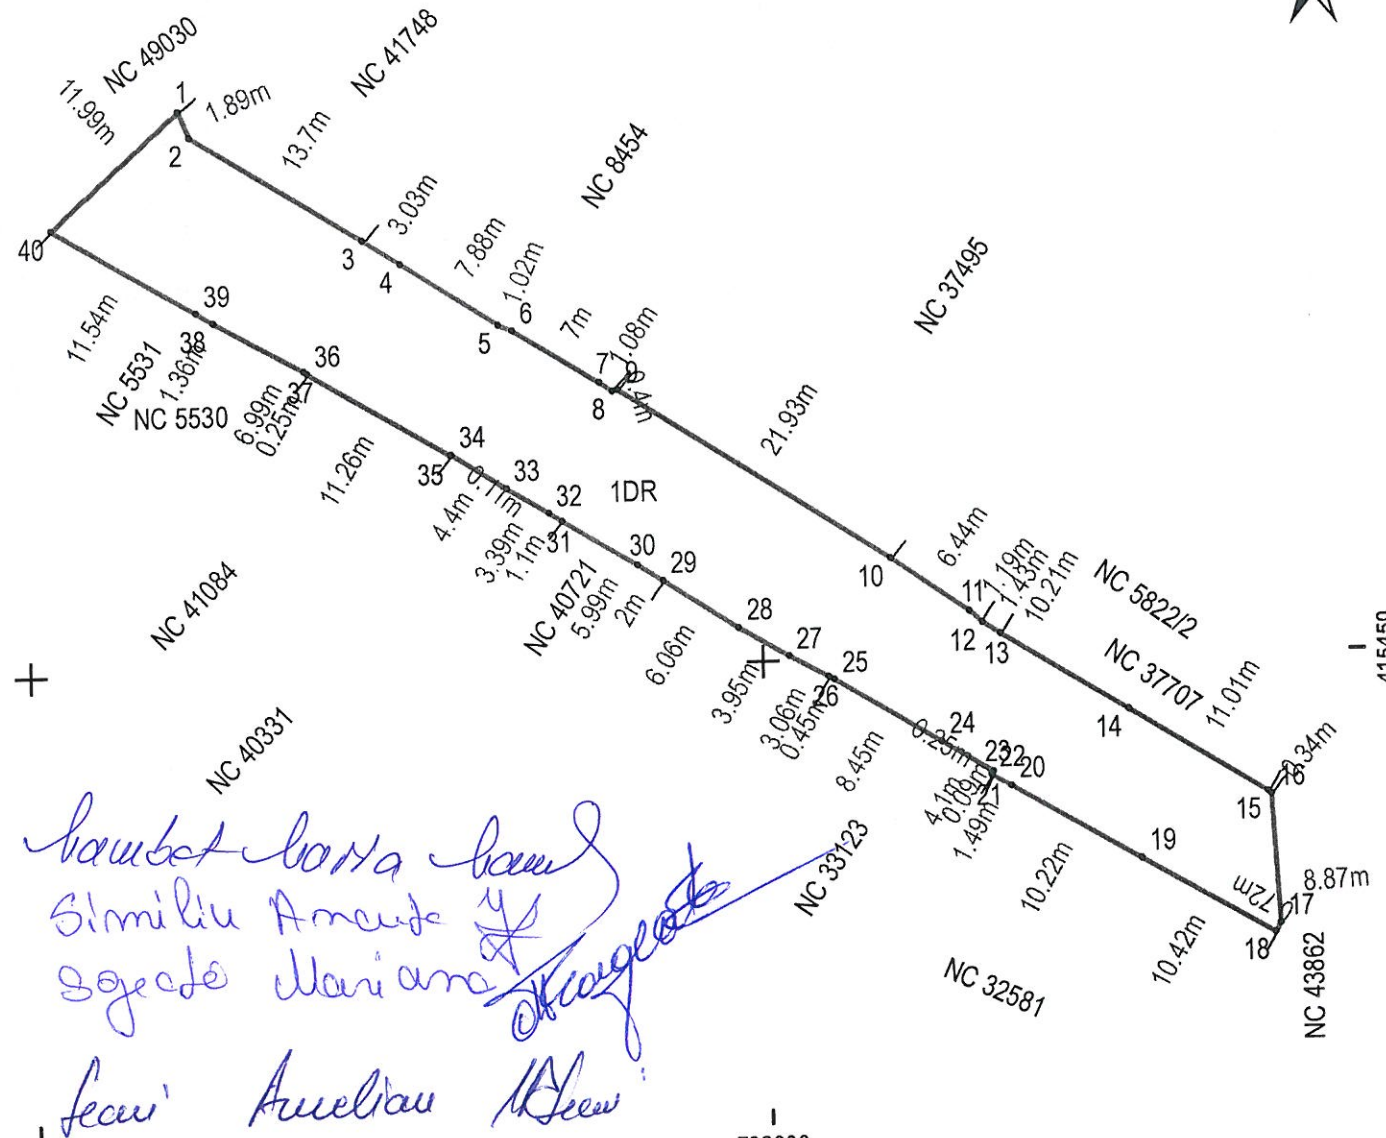

798550

798600


A. DATE REFERITOARE LA TEREN

Numar Parcela	Categorie de folosinta	Suprafata (mp)	Mentiuni
1	DR	858	Teren delimitat de gard de lemn, gard de beton, gard de metal si limita conventionala.
Total		858	

B. DATE REFERITOARE LA CONSTRUCTII

Cod Constr	Destinatie	Suprafata construita la sol (mp)	Mentiuni
Total			

Suprafata totala masurata a imobilului = 858 mp
Suprafata din act = mp

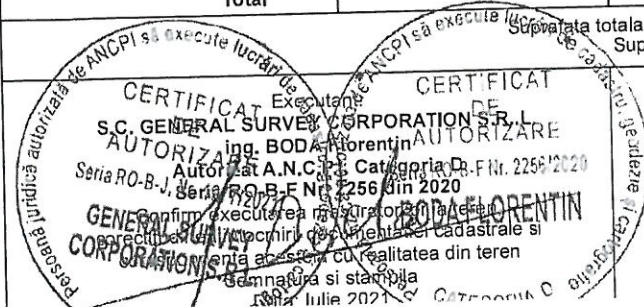


Inspector

Confirm introducerea imobilului in baza de date integrata si
atribuirea numarului cadastral

Semnatura si parafa

Data

Stampila BCPI

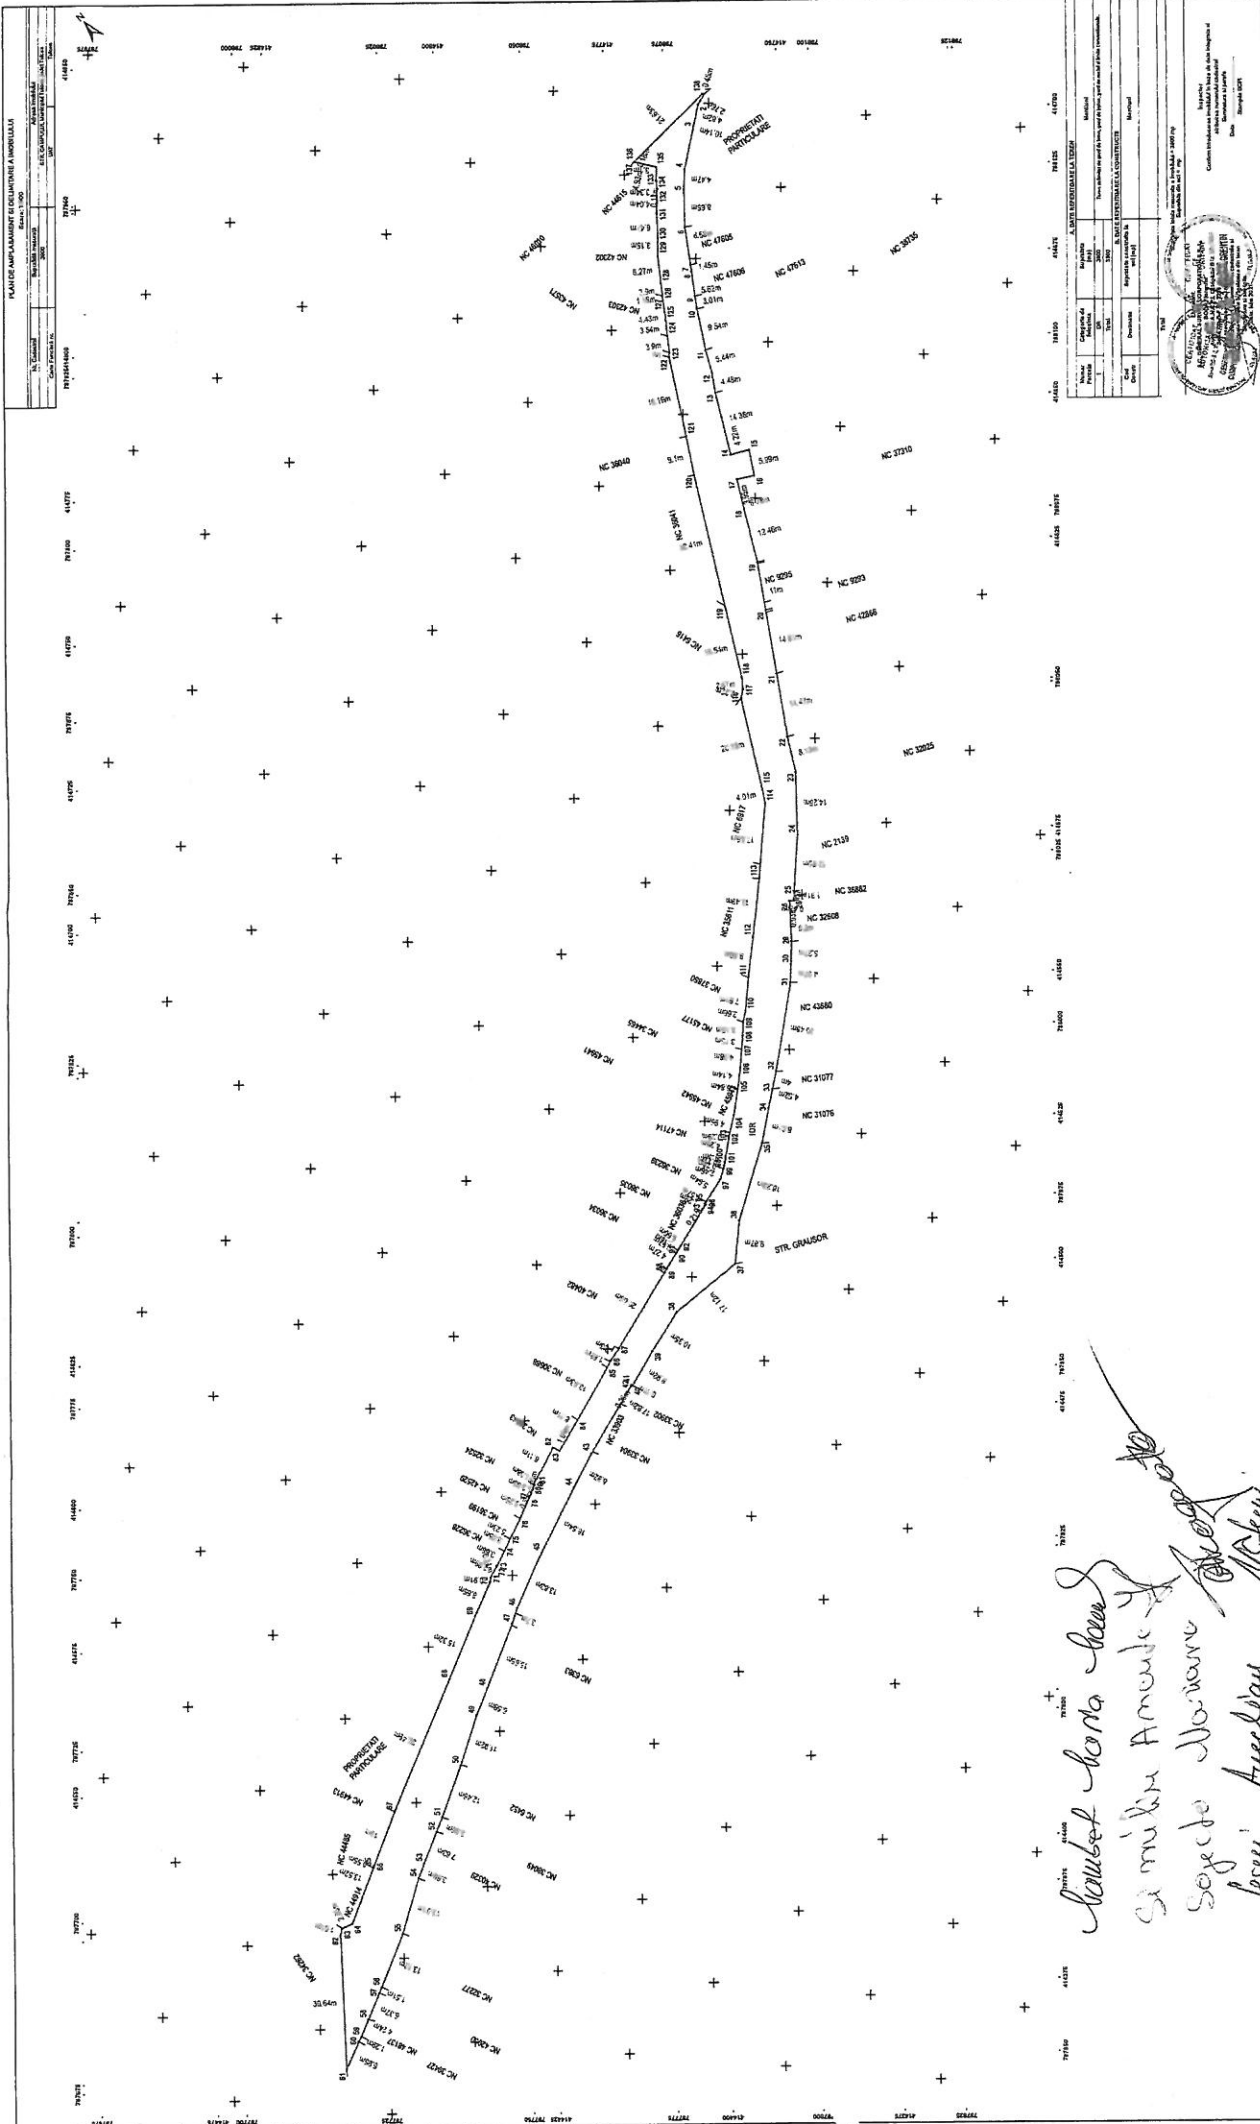





PLAN DE AMPLASAMENT SI DELIMITARE A IMOBILULUI

Scara: 1:1000

Nr. Cadastral	Suprafata masurata	Adresa imobilului	
	1623	STR. DOBROGEI, Municipiul Tulcea, judet Tulcea	
Carte Funciara nr.	UAT	Tulcea	

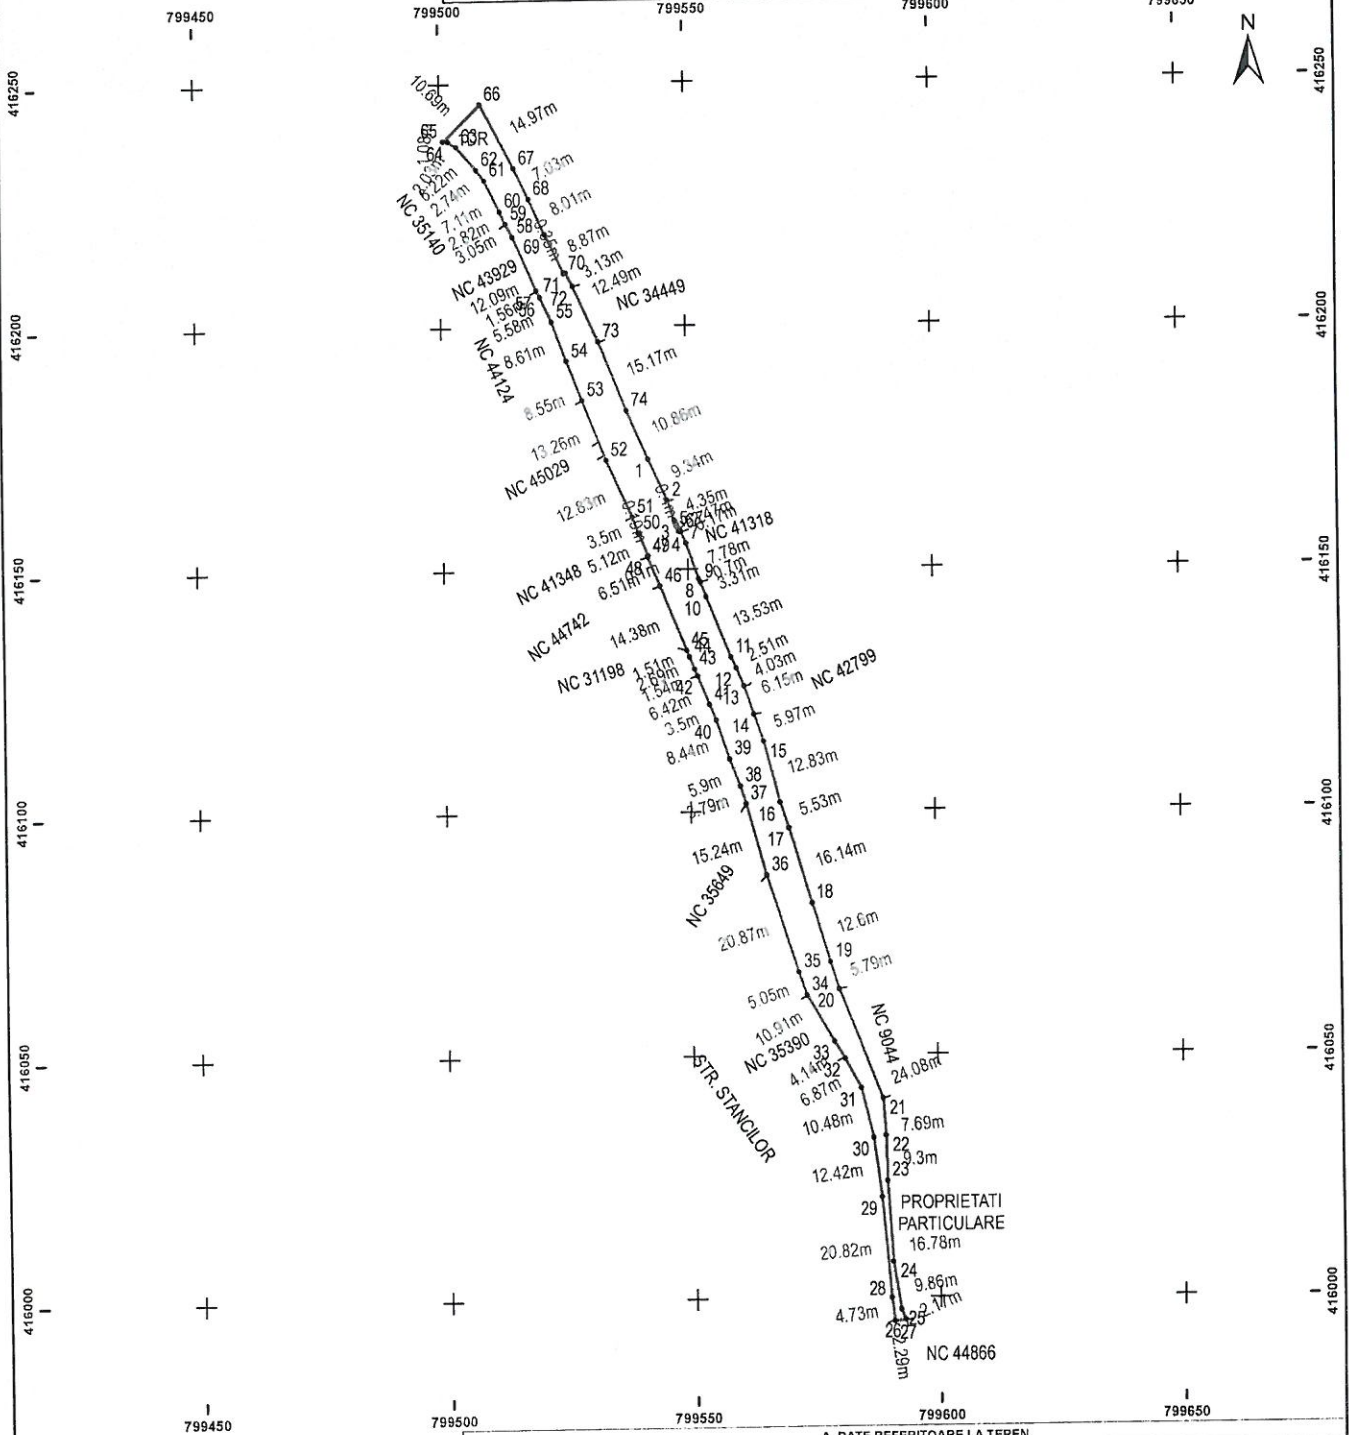

laurel bora bora
Similiu Amade
Sojete Mariang
Secu' Avelian

A. DATE REFERITOARE LA TEREN			
Numar Parcela	Categorie de folosinta	Suprafata (mp)	Mentiiuni
1	DR	1623	Teren delimitat de gard de lemn, gard de beton, gard de metal si limita conventionala.
Total		1623	
B. DATE REFERITOARE LA CONSTRUCTII			
Cod Constr	Destinatie	Suprafata construita la sol (mp)	Mentiiuni
Total			
Suprafata totala masurata a imobilului = 1623 mp			
Suprafata din act = mp			



Inspector
 Confirm introducerea imobilului in baza de date integrata si
 atribuirea numarului cadastral
 Semnatura si parafa
 Data
 Stampila BCPI

Adresa imobilului
STR. MIEILOR, Municipiul Tulcea, judet Tulcea

Nr. Cadastral
1252

UAT
Tulcea

Carte Funciară nr.

797750 797800 797850

414500 414450 414400 414350

STR. PORTITEI

PROPRIETATI PARTICULARE

NC 40481 13.44m 4.32m 18.88m 21 22 27 28 6m NC 36241 10.04m 8.5m 10.93m 1.52m 8.35m 23 24 26 18.06m


PROPRIETATI PARTICULARE

1252

Secu Aurelian

Similie Amanta

Sogea Marian

Secu Aurelian

Numar Parcela	Categorie de folosinta	Suprafata (mp)	Mentiuni
1	DR	1252	Teren delimitat de gard de lemn, gard de beton, gard de metal si limita conventionala.
Total		1252	

Cod Constr	Destinatie	Suprafata construita la sol (mp)	Mentiuni
Total			


Autorizație de executare a lucrărilor de cadastru
 S.C. GENERAL SURVEY CORPORATION S.R.L.
 Ing. BODĂ Florentin
 data: Iulie 2021
 CATEGORIA D

Data
Stampila BCPI

Stampila BCPI

Scara: 1:1000

Nr. Cadastral	Suprafata masurata	Adresa imobilului	
	804	STR. PICHERULUI, Municipiul Tulcea, judet Tulcea	
Carte Funciara nr.		UAT	Tulcea

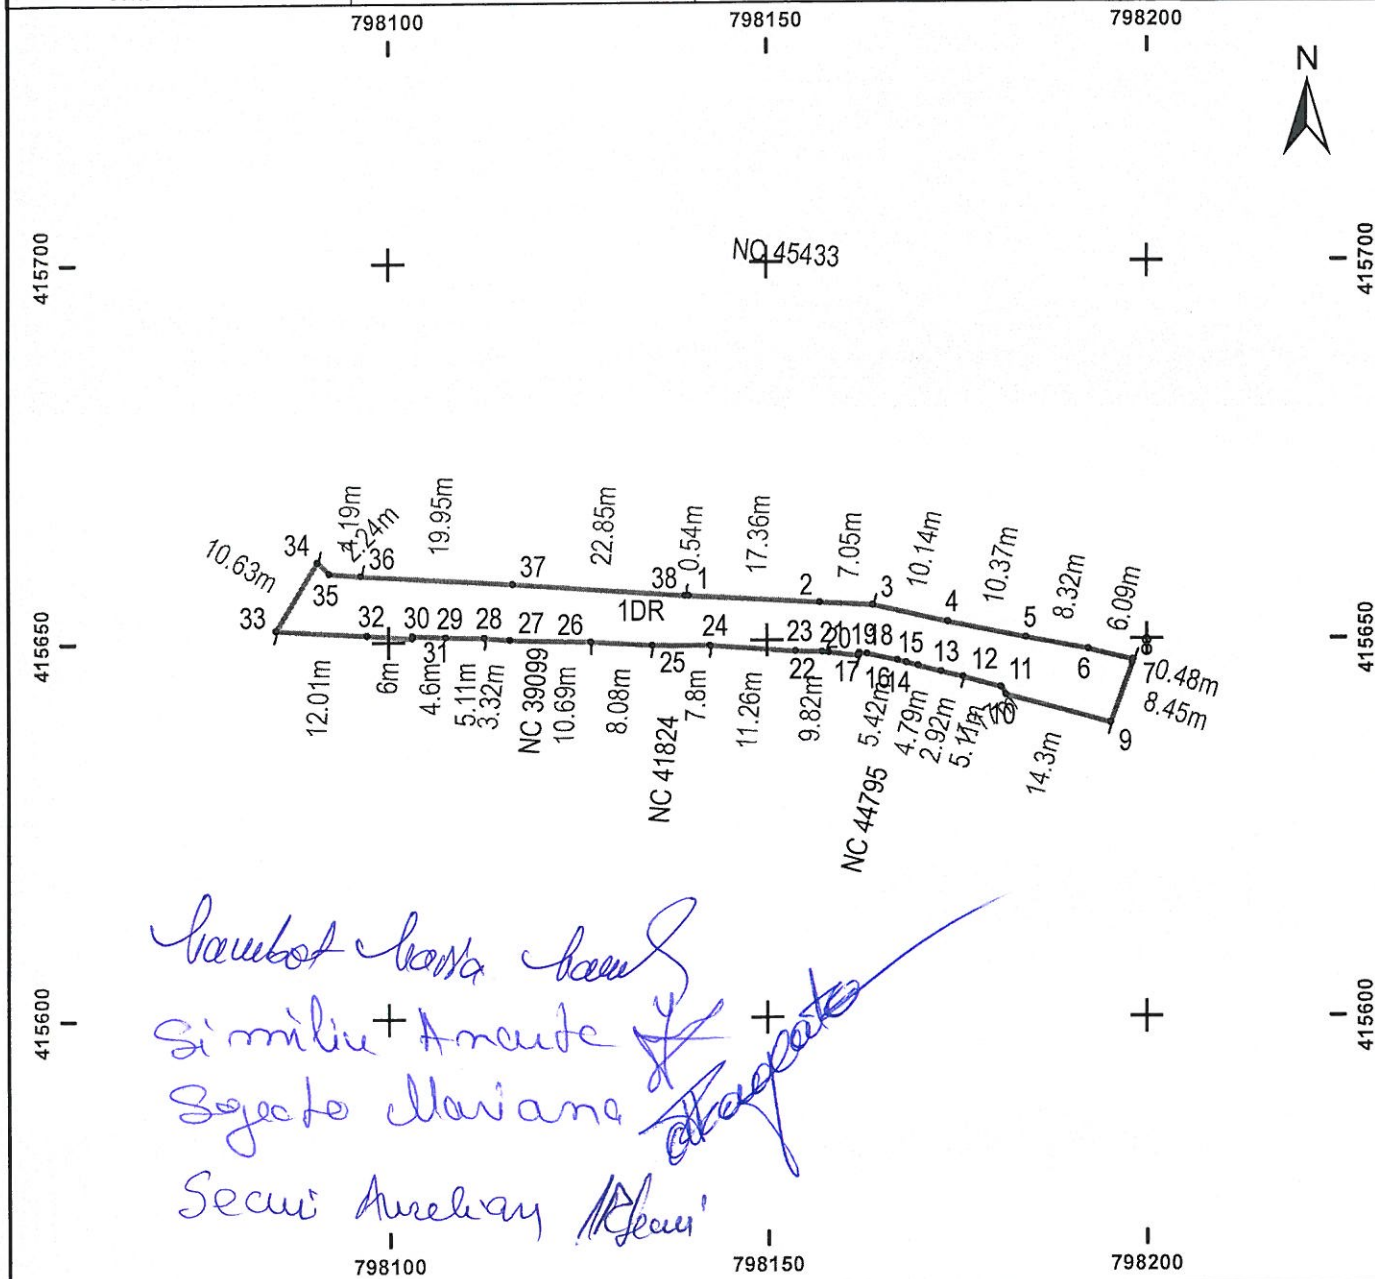


A. DATE REFERITOARE LA TEREN

Numar Parcela	Categorie de folosinta	Suprafata (mp)	Mentiuni
1	DR	804	Teren delimitat de gard de lemn, gard de beton, gard de metal si limita conventionala.
Total		804	

B. DATE REFERITOARE LA CONSTRUCTII

Cod Constr	Destinatie	Suprafata construita la sol (mp)	Mentiuni
Total			

Suprafata totala masurata a imobilului = 804 mp
Suprafata din act = mp

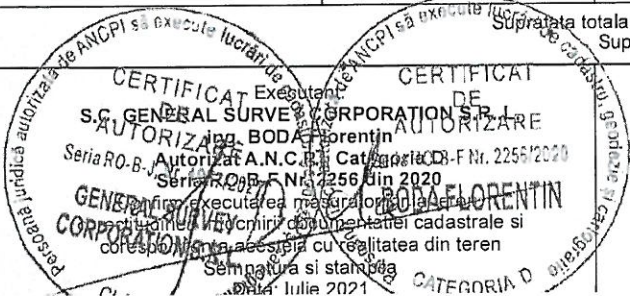

Inspector
Confirm introducerea imobilului in baza de date integrata si atribuirea numarului cadastral
Semnatura si parafa
Data
Stampila BCPI

PLAN DE AMPLASAMENT SI DELIMITARE A IMOBILULUI

Scara: 1:1000

Nr. Cadastral	Suprafata masurata	Adresa imobilului
	1863	STR. PORTITEI, Municipiul Tulcea, judet Tulcea
Carte Funciara nr.	UAT	Tulcea
	797950	798000

797800


797850

797900

797950

798000

798050

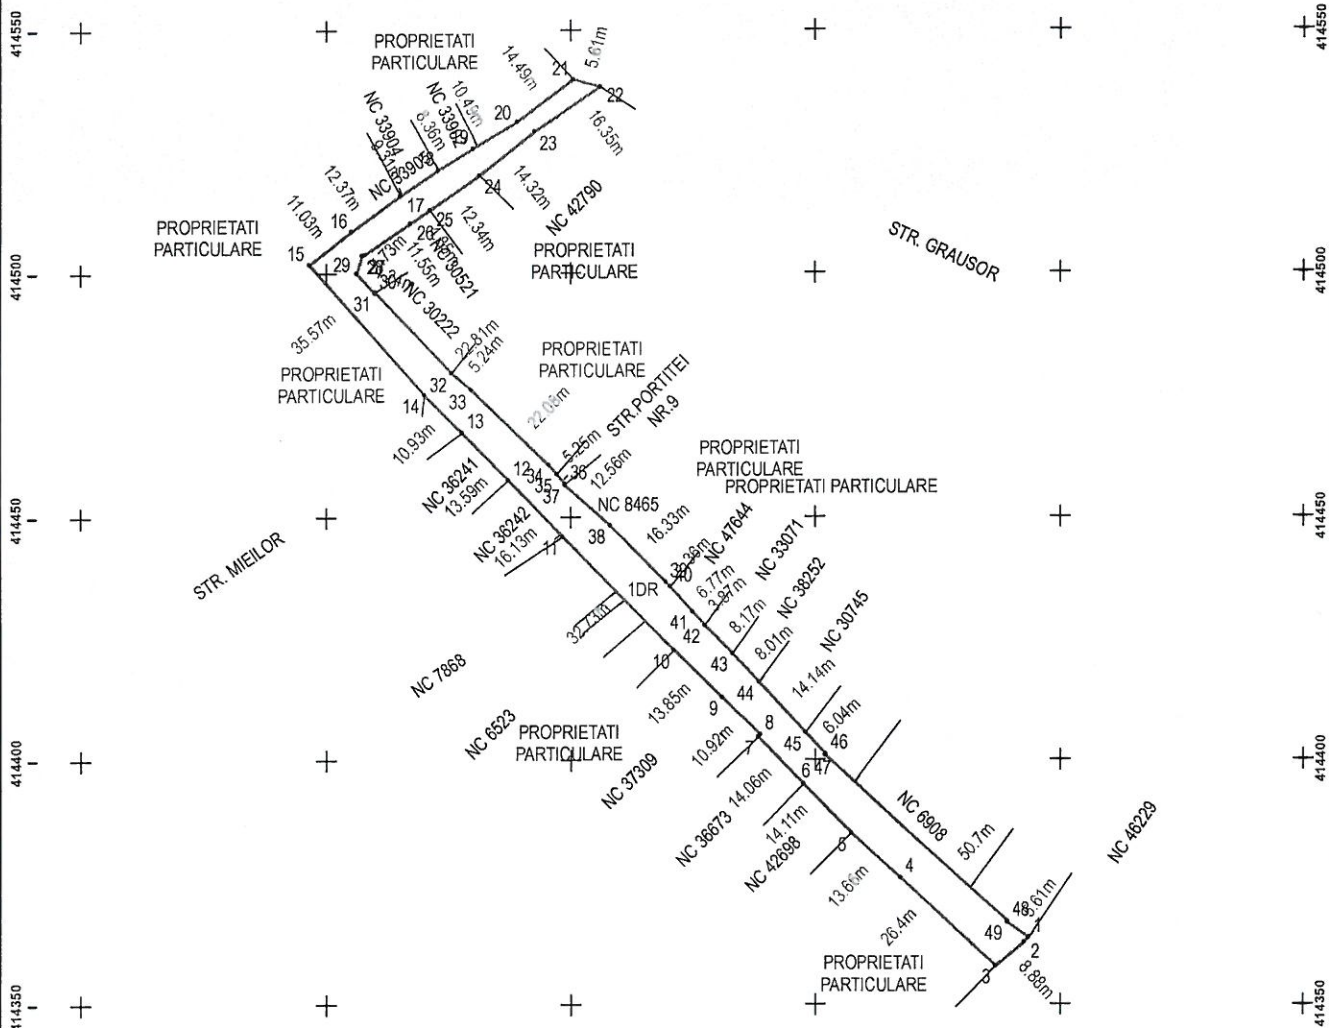

797800

797850

797900

797950

798000

798050

hambot kanta kanta
Similie Amante
Sofato Mariana
Secu Aureliu

A. DATE REFERITOARE LA TEREN			
Numar Parcela	Categorie de folosinta	Suprafata (mp)	Mentiiuni
1	DR	1863	Teren delimitat de gard de lemn, gard de beton, gard de metal si limita conventionala.
	Total	1863	
B. DATE REFERITOARE LA CONSTRUCTII			
Cod Constr	Destinatie	Suprafata construita la sol (mp)	Mentiiuni
	Total		

Suprafata totala masurata a imobilului = 1863 mp
 Suprafata din act = mp




Inspector
 Confirm introducerea imobilului in baza de date integrata si
 atribuirea numarului cadastral
 Semnatura si para
 Data
 Stampila BCPI

PLAN DE AMPLASAMENT SI DELIMITARE A IMOBILULUI

Scara: 1:500

Nr. Cadastral	Suprafata masurata	Adresa imobilului	
	559	STR. SOARELUI TRONSON 1, Municipiul Tulcea, judet Tulcea	

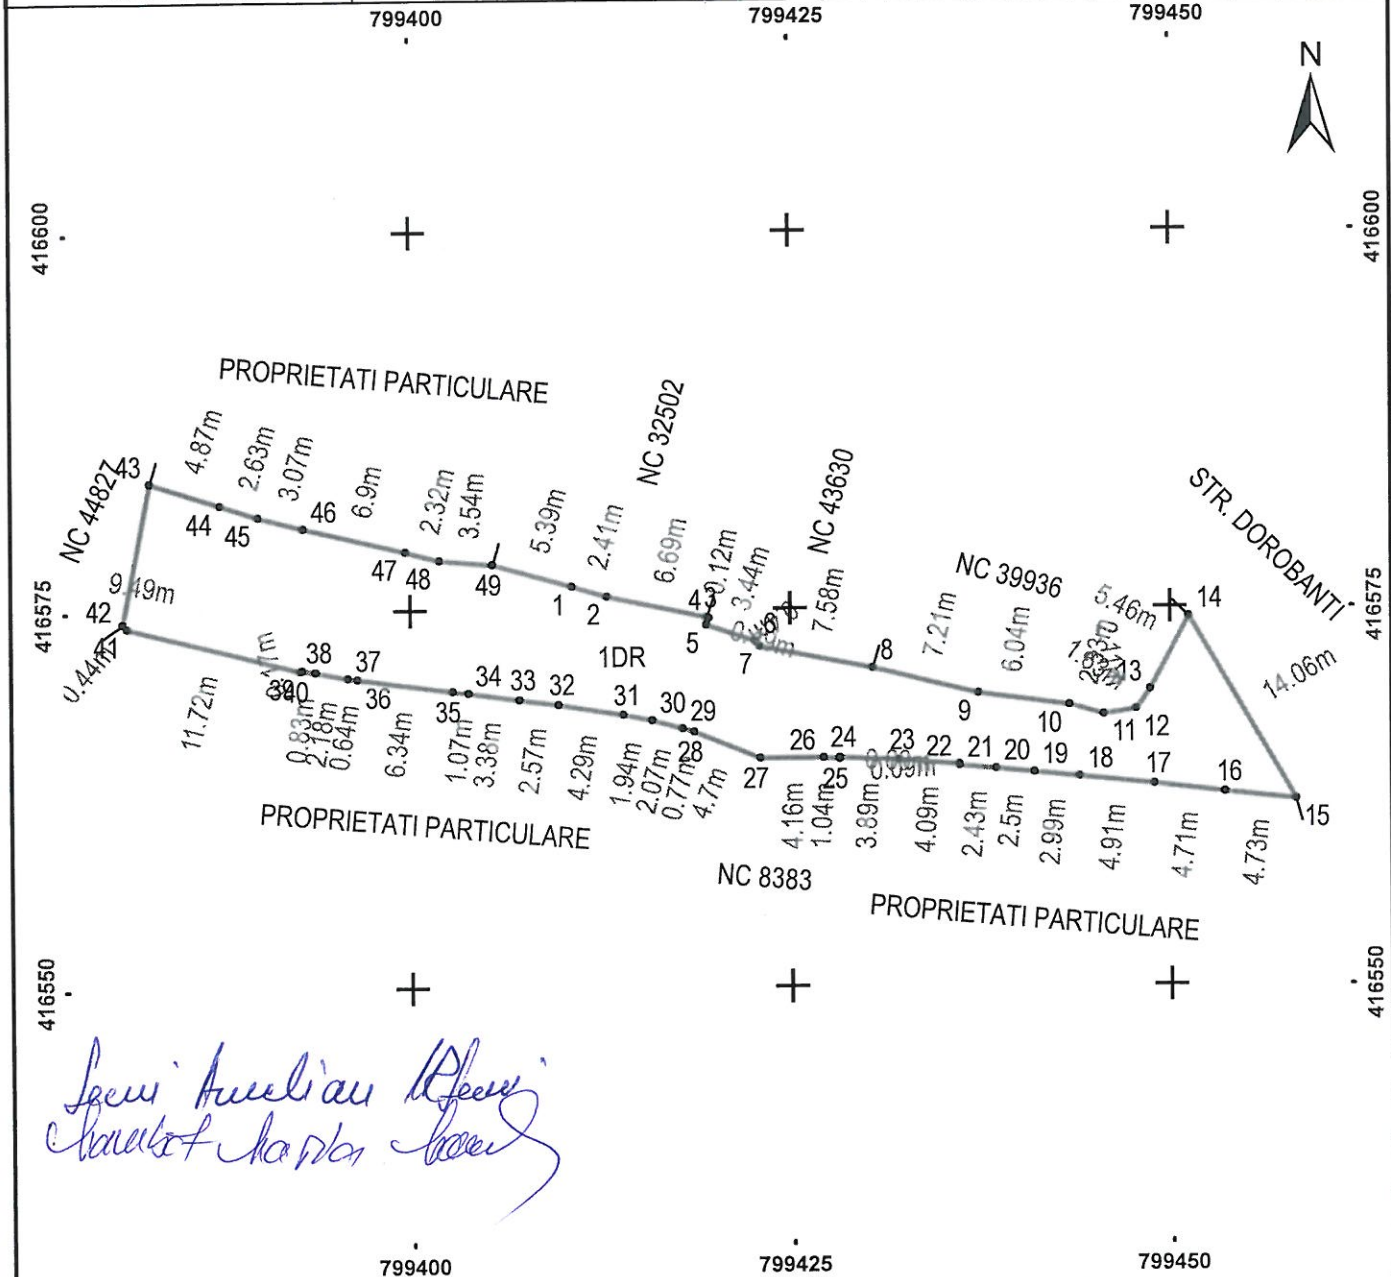

*Speci Anulian Biserica
Cantat Karla Biserica*


A. DATE REFERITOARE LA TEREN

Numar Parcela	Categorie de folosinta	Suprafata (mp)	Mentiuni
1	DR	559	Teren delimitat de gard de lemn, gard de beton, gard de metal si limita conventionala.
Total		559	

B. DATE REFERITOARE LA CONSTRUCTII

Cod Constr	Destinatie	Suprafata construita la sol (mp)	Mentiuni
Total			

Suprafata totala masurata a imobilului = 559 mp
Suprafata din act = mp

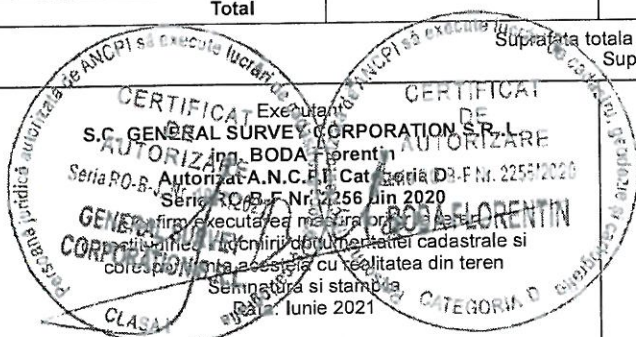


Inspector
Confirm introducerea imobilului in baza de date integrata si
atribuirea numarului cadastral
Semnatura si parafa
Data
Stampila BCPI

PLAN DE AMPLASAMENT SI DELIMITARE A IMOBILULUI

Scara: 1:500

Nr. Cadastral	Suprafata masurata	Adresa imobilului
799525	809	STR. SCARELUI TRONSON 2, Municipiul Tulcea, judetul Tulcea
Carte Funciara nr.	UAT	
799525	416650	799575

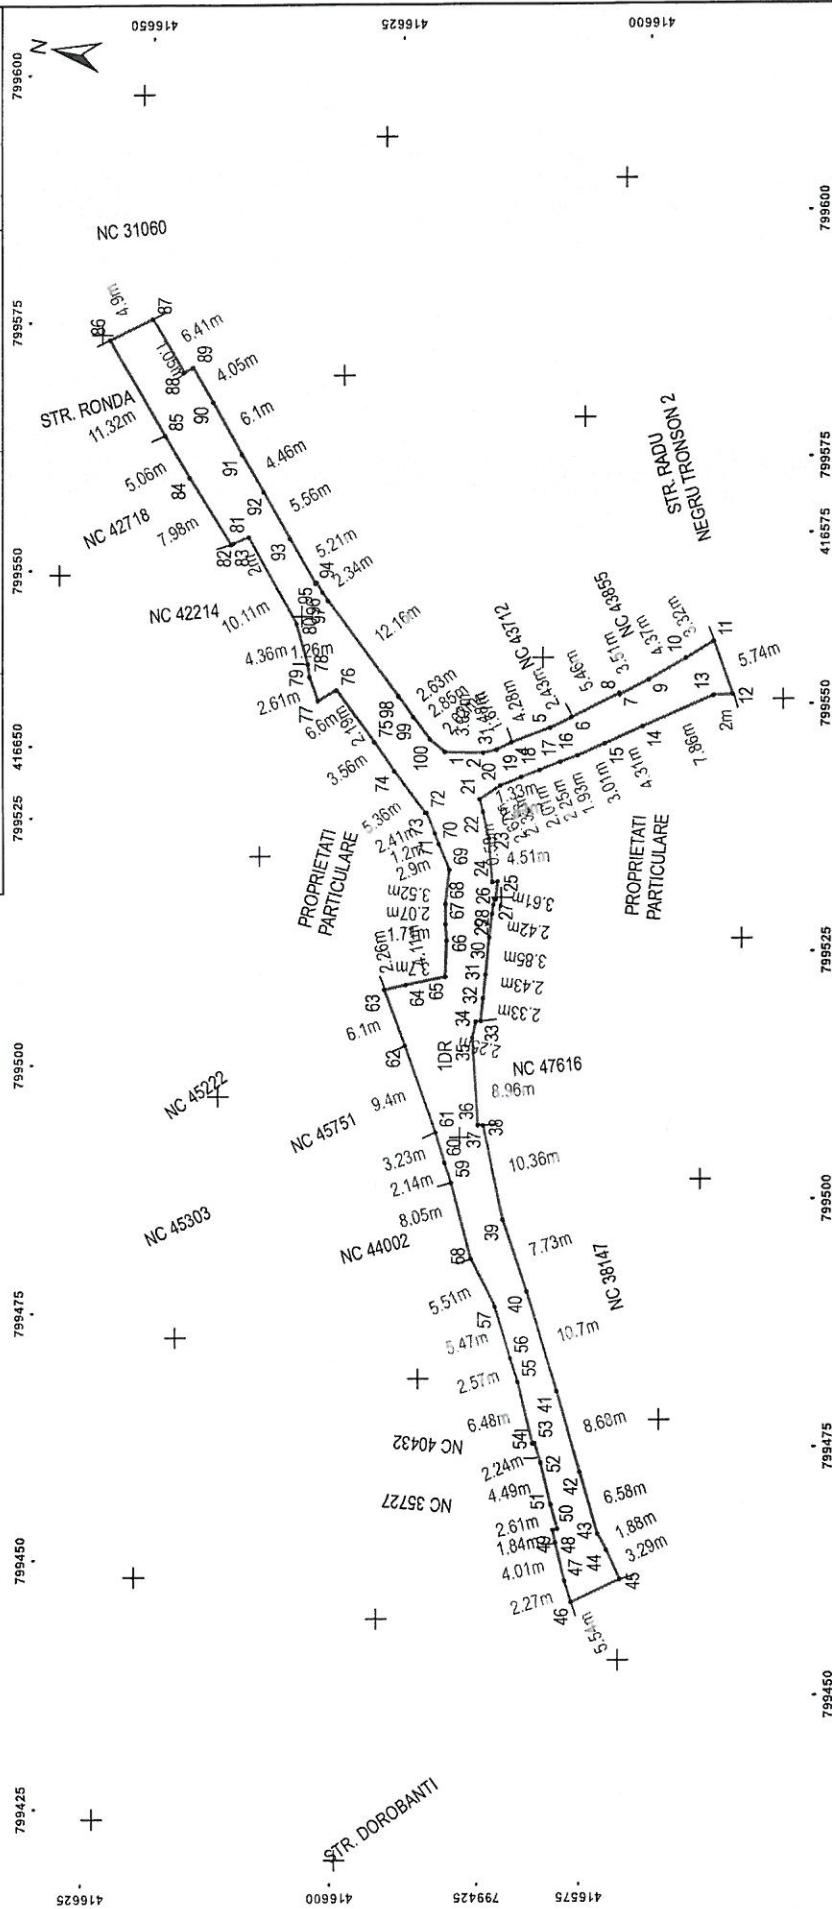

A. DATE REFERITOARE LA TEREN			
Numar Parcela	Categorie de folosinta	Suprafata (mp)	Mentuni
1	DR	809	Teren delimitat de gard de lemn, gard de beton, gard de metal si limita conventionala.
Total		809	
B. DATE REFERITOARE LA CONSTRUCTII			
Cod Constr	Destinatie	Suprafata construita la sol (mp)	Mentuni
Total			

Suprafata totala masurata a imobilului = 809 mp
Suprafata din act = mp


CERTIFICAT

Inspector
Confirm introducerea imobilului in baza de date integrata si
atribuirea numarului cadastral
Semnatura si parala
Data
Stampila BCP

Similia Amade
Sogato Mariane
Seem

Scara: 1:1000


Nr. Cadastral	Suprafata masurata 2030	Adresa imobilului STR. TUNSULUI TRONSON 1, Municipiul Tulcea, judet Tulcea	

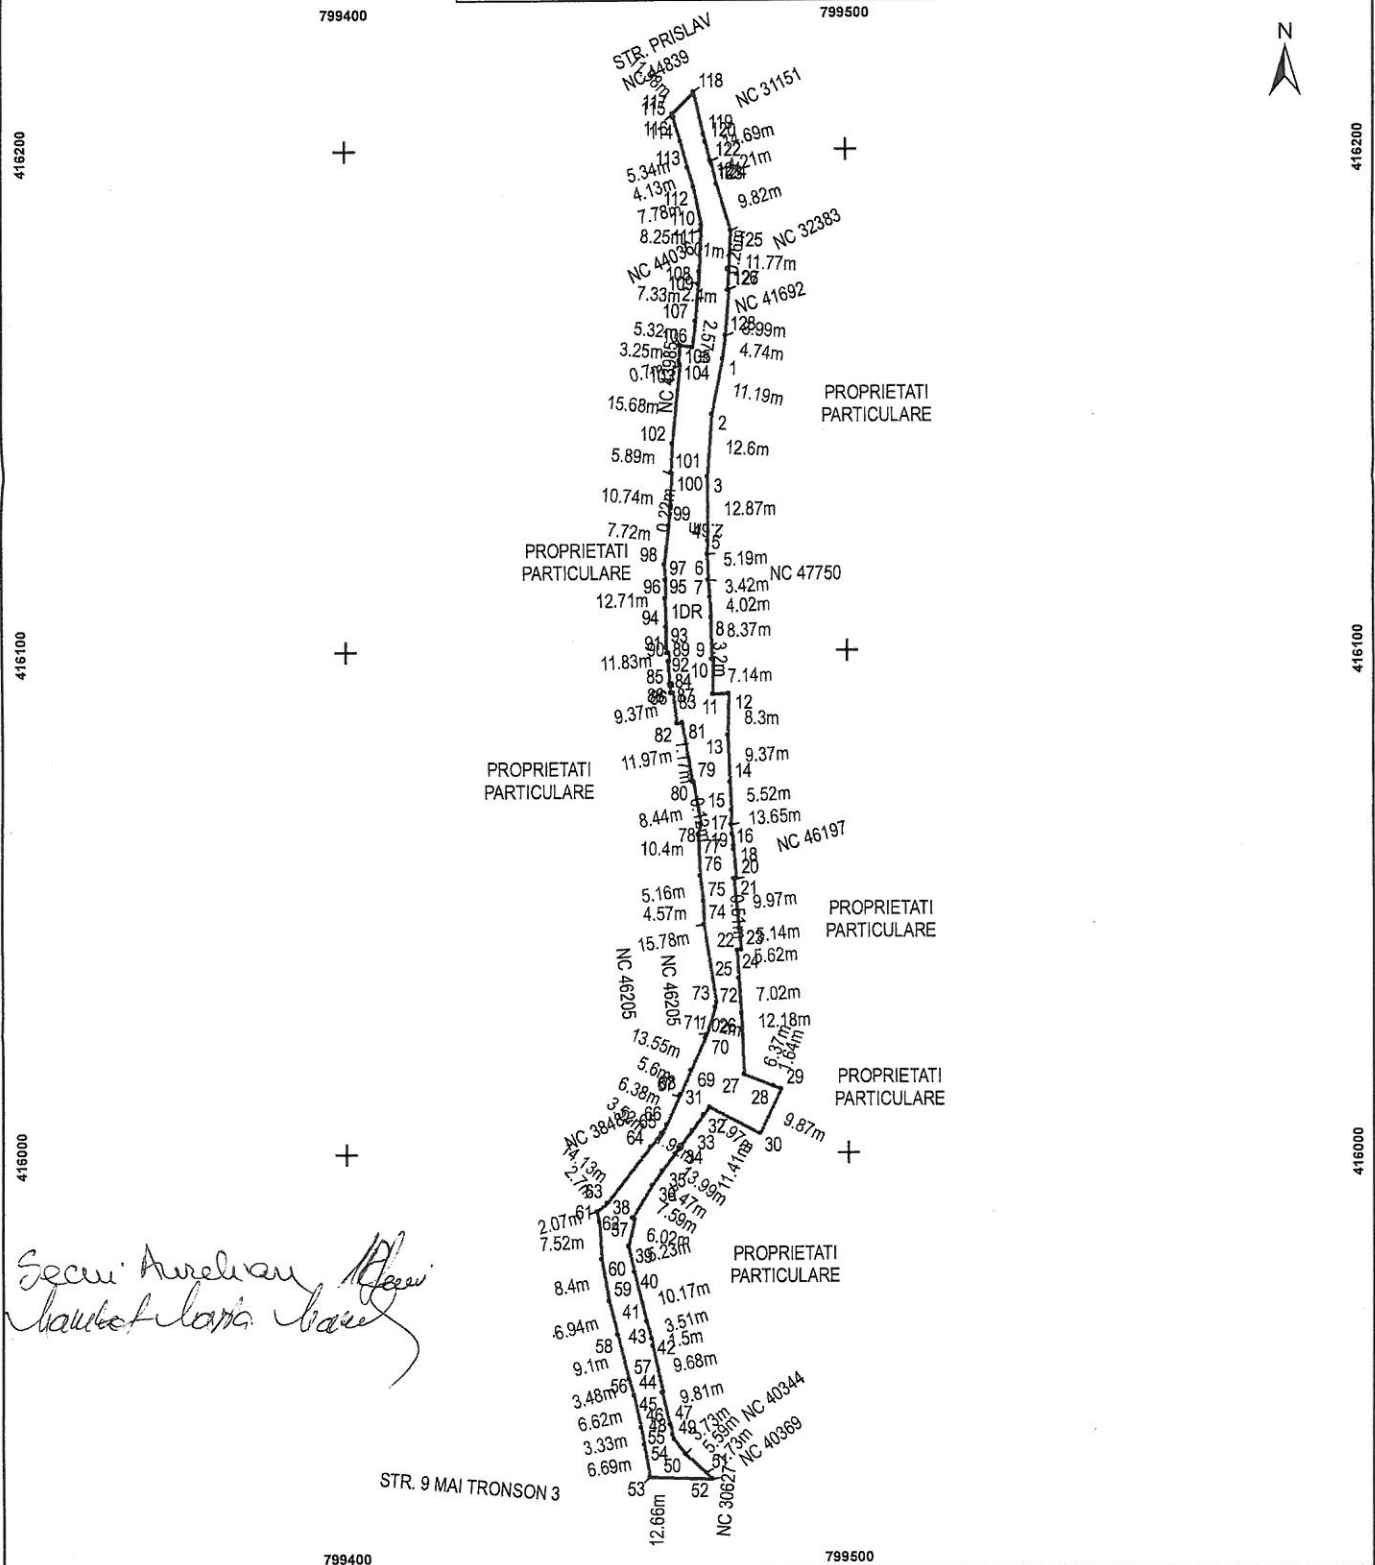

Secu. Aureliana ¹²
habitat laura base


A. DATE REFERITOARE LA TEREN			
Numar Parcela	Categorie de folosinta	Suprafata (mp)	Mentiuni
1	DR	2030	Teren delimitat de gard de lemn, gard de beton, gard de metal si limita conventionala.
Total		2030	
B. DATE REFERITOARE LA CONSTRUCTII			
Cod Constr	Destinatie	Suprafata construita la sol (mp)	Mentiuni
Total			

Suprafata totala masurata a imobilului = 2030 mp
Suprafata din act = mp

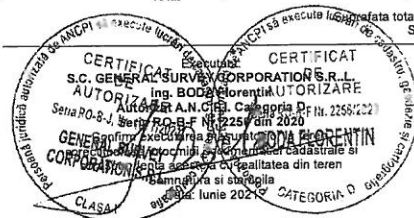

Inspector
 Confirm introducerea imobilului in baza de date integrata si
 atribuirea numarului cadastral
 Semnatura si parafa
 Data
 Stampila BCPI

Scara: 1:500

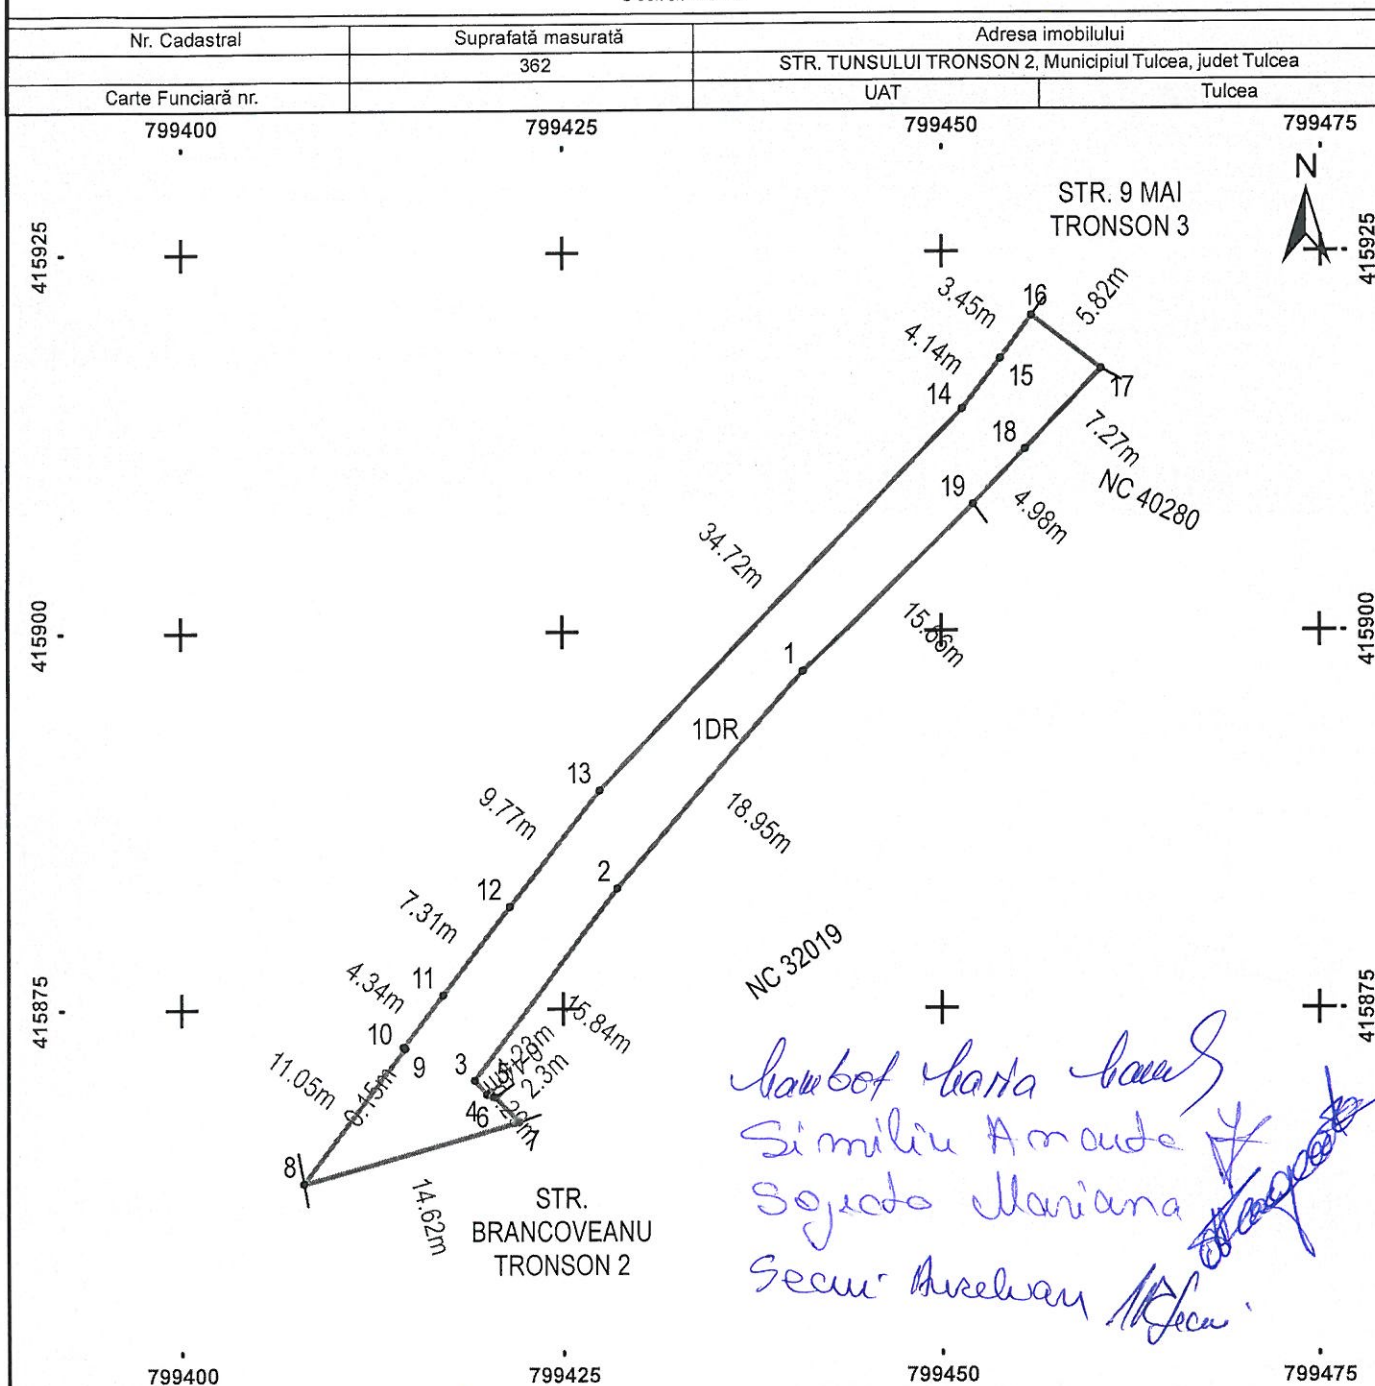

A. DATE REFERITOARE LA TEREN

Numar Parcela	Categorie de folosinta	Suprafata (mp)	Mentuni
1	DR	362	Teren delimitat de gard de lemn, gard de beton, gard de metal si limita conventionala.
Total		362	

B. DATE REFERITOARE LA CONSTRUCTII

Cod Constr	Destinatie	Suprafata construita la sol (mp)	Mentuni
Total			

Suprafata totala masurata a imobilului = 362 mp
Suprafata din act = mp



Inspector
Confirm introducerea imobilului in baza de date integrata si atribuirea numarului cadastral
Semnatura si parafa
Data
Stampila BCPI